

Техпереворужение устройств РЗА, Замена ВЧ постов на ПС
Сыктывкар, ПС Печора, ПС Северная, ПС Сыня, ПС Усинская, ПС
Возейская, ПС Северный Возей, ПС Газлифт, ПС Воркута, ПС Инта,
РП Первомайский (ПС Первомайская), ПС Плесецк, ПС Обозерская,
ПС Савино, ПС Вельск, ПС Коноша, ПС Шангалы, ПС Заовражье, ПС
Кизема, ПС Урдома (45 Шт.)» в части 2го и 3го этапов


РАБОЧАЯ ДОКУМЕНТАЦИЯ

ПС 220 кВ Усинская.

Принципиальные схемы ПА

ЮНИТЕЛ-26-6020-2-УСН-022-ПА

Изм.	№ док.	Подп.	Дата

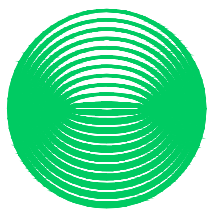

**НЭК
ЮНИТЕЛ**

Общество с ограниченной ответственностью
"Юнител Инжиниринг"

111024, Москва, ул. 2-я Кабельная, д. 2, стр. 1
Тел.: +7 (495) 651-99-98, e-mail: info@uni-eng.ru,
www. uni-eng.ru

СРО-П-011-16072009

Техпереворужение устройств РЗА, Замена ВЧ постов на ПС
Сыктывкар, ПС Печора, ПС Северная, ПС Сыня, ПС Усинская, ПС
Возейская, ПС Северный Возей, ПС Газлифт, ПС Воркута, ПС Инта,
РП Первомайский (ПС Первомайская), ПС Плесецк, ПС Обозерская,
ПС Савино, ПС Вельск, ПС Коноша, ПС Шангалы, ПС Заовражье, ПС
Кизема, ПС Урдома (45 Шт.)» в части 2го и 3го этапов

РАБОЧАЯ ДОКУМЕНТАЦИЯ

ПС 220 кВ Усинская.

Принципиальные схемы ПА

ЮНИТЕЛ-26-6020-2-УСН-022-ПА

Главный инженер проекта

О.П. Ярополова

Инв. № подл.	Подп. и дата	Взам. инв. №

Ведомость основных комплектов рабочих чертежей

Обозначение	Наименование	Примечание
26-6020-2-УСН-022-ПА	Принципиальные схемы ПА	

Ведомость рабочих чертежей основного комплекта

Лист	Наименование	Примечание
1	Общие данные	<i>изм.1 (зам)</i>
2	Структурная схема ПА	<i>изм.1 (зам)</i>
3	Схема расположения шкафов в релейном зале ОПУ	
4	ОПУ. Шк. Р51. УПАСК ВЧ ВЛ 220 кВ Печорская ГРЭС – Усинская с отпайкой на ПС 220 кВ Сыня. Цепи питания	
5-8	ОПУ. Шк. Р51. УПАСК ВЧ ВЛ 220 кВ Печорская ГРЭС – Усинская с отпайкой на ПС 220 кВ Сыня. Цепи ПРД	<i>изм.1 (зам)</i>
9-12	ОПУ. Шк. Р51. УПАСК ВЧ ВЛ 220 кВ Печорская ГРЭС – Усинская с отпайкой на ПС 220 кВ Сыня. Цепи сигнализации	
13-14	ОПУ. Панель Р71. Изменения в существующей схеме ФОЛ ВЛ 220 кВ	
15	ОПУ. Панель Р70. Изменения в существующей схеме ФСМ ВЛ 220 кВ Усинская–Газлифт, ВЛ 220 кВ Усинская–Возейская	<i>изм.1 (зам)</i>
16	ОПУ. Панель Р73. Изменения в существующей схеме КПР ВЛ 220 кВ Печора–Усинская с отпайкой на ПС 220 кВ Сыня и ВЛ 220 кВ Печорская ГРЭС–Усинская с отпайкой на ПС 220 кВ Сыня	
17	ОПУ. Панель Р72. Изменения в существующей схеме КПР ВЛ 220 кВ Усинская–Возейская и ВЛ 220 кВ Усинская–Газлифт	
18	ОПУ. Шкаф Р57. Изменения в существующей схеме ССПИ	
19	ОПУ. Панель Р10. Изменения в существующей схеме РАС	
20	ОПУ. Шк. Р53а. Изменения в существующей схеме УПАСК ВЧ ВЛ 220 кВ Печора – Усинская с отпайкой на ПС 220 кВ Сыня	<i>изм.1 (зам)</i>
21	ОПУ. Панель Р56. Автоматы питания. Изменения в существующей схеме	

Ведомость ссылочных и прилагаемых документов

Обозначение	Наименование	Примечание
	Прилагаемые документы	
26-6020-2-УСН-022-ПА.СО	Спецификация оборудования, изделий и материалов	


ОБЩИЕ УКАЗАНИЯ

Технические решения, принятые в рабочей документации соответствуют требованиям действующих технических регламентов, стандартов, сводов правил и проектной документации.


Согласовано			
Взам. инв. №			
Подп. и дата			
Инв. № подл.			

						26-6020-2-УСН-022-ПА					
						Техпереворужение устройств РЗА, Замена ВЧ постов на ПС Сыктывкар, ПС Печора, ПС Северная, ПС Сыня, ПС Усинская, ПС Возейская, ПС Северный Возей, ПС Газлифт, ПС Воркута, ПС Инта, РП Первомайский (ПС Первомайская), ПС Плесецк, ПС Обозерская, ПС Савино, ПС Вельск, ПС Коноша, ПС Шангалы, ПС Заовражье, ПС Кизема, ПС Урдома (45 Шт.) в части 2го и 3го этапов					
1		зам	607/26		05.06.26	ПС 220 кВ Усинская. Принципиальные схемы ПА			Стадия	Лист	Листов
Изм.	Кол.уч.	Лист	№ док.	Подп.	Дата				Р	1	19
Разработал	Пашко				16.03.26	Общие данные					
Проверил	Максюк				16.03.26						
Н. контр.	Проскурина				16.03.26						
ГИП	Ярополова				16.03.26						


ПС 220 кВ Северная

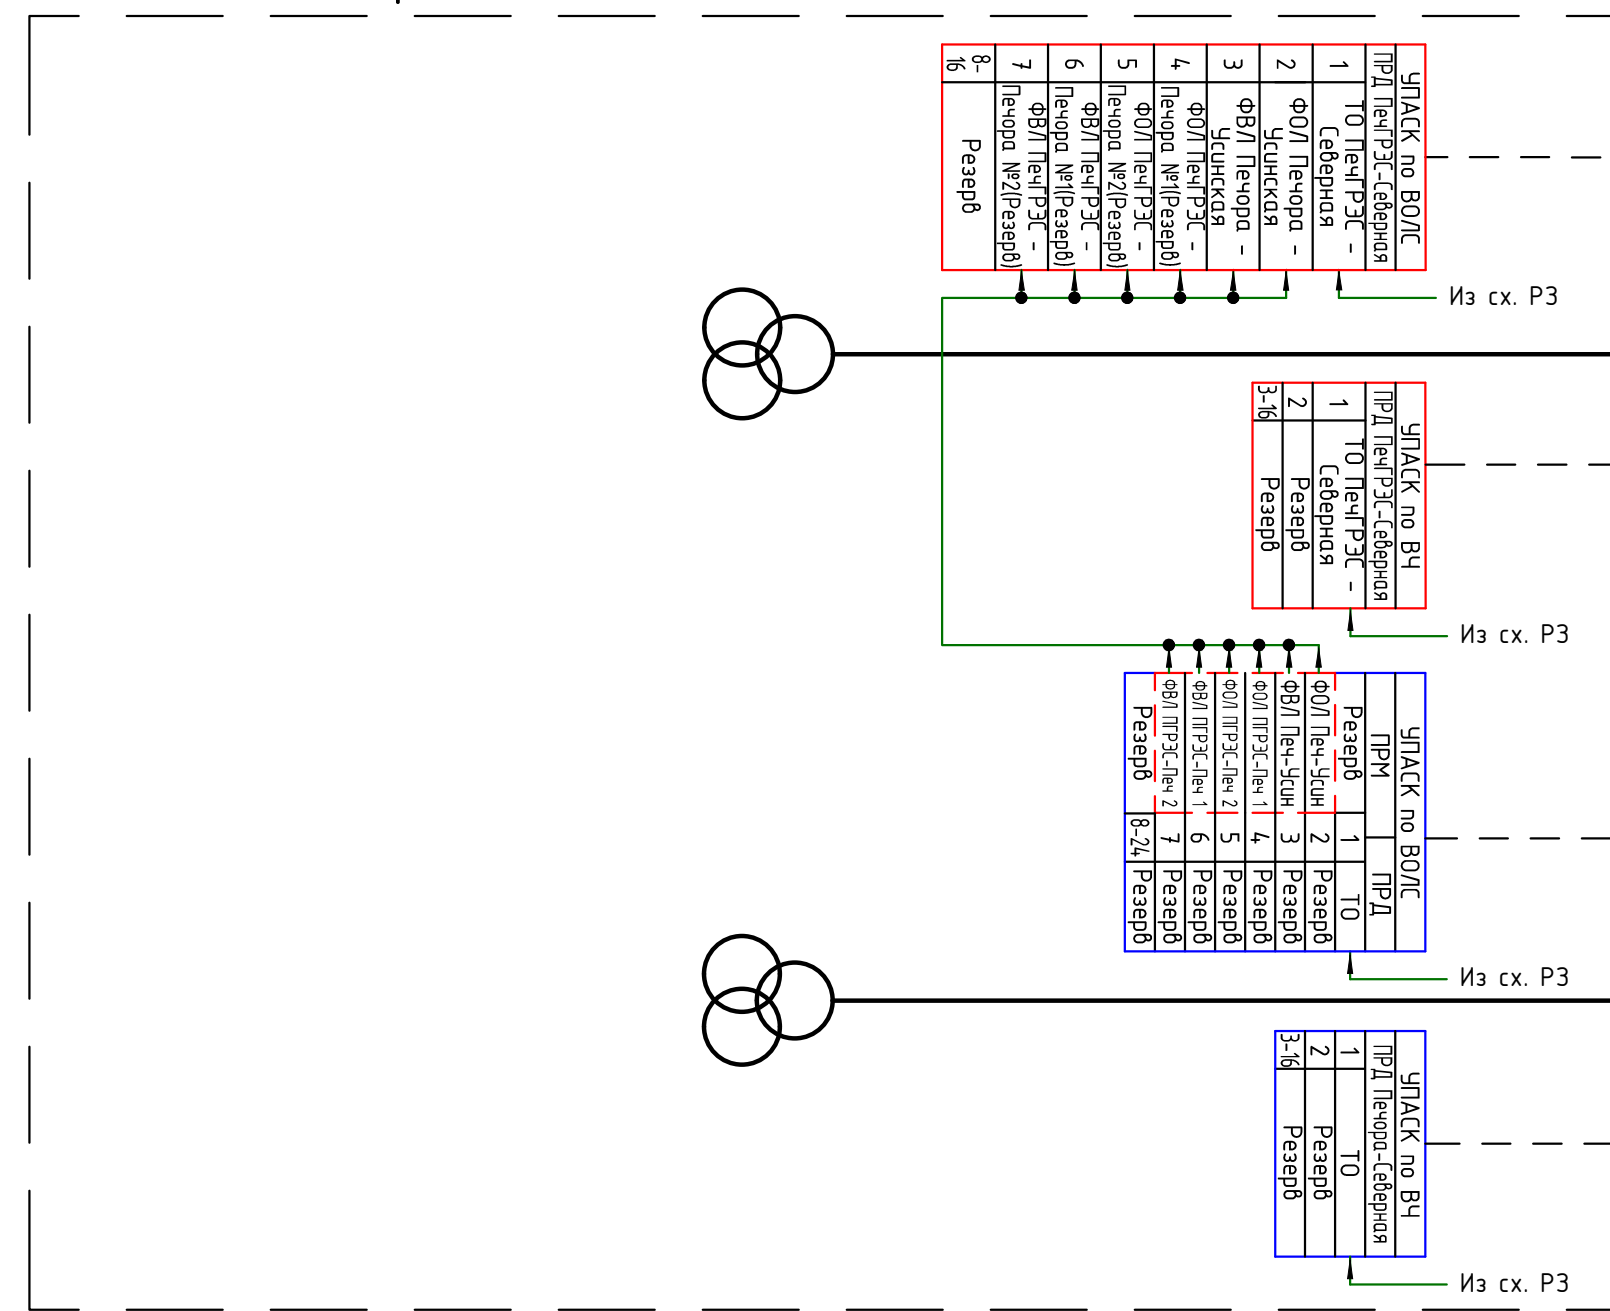


ПС 220 кВ Усинская

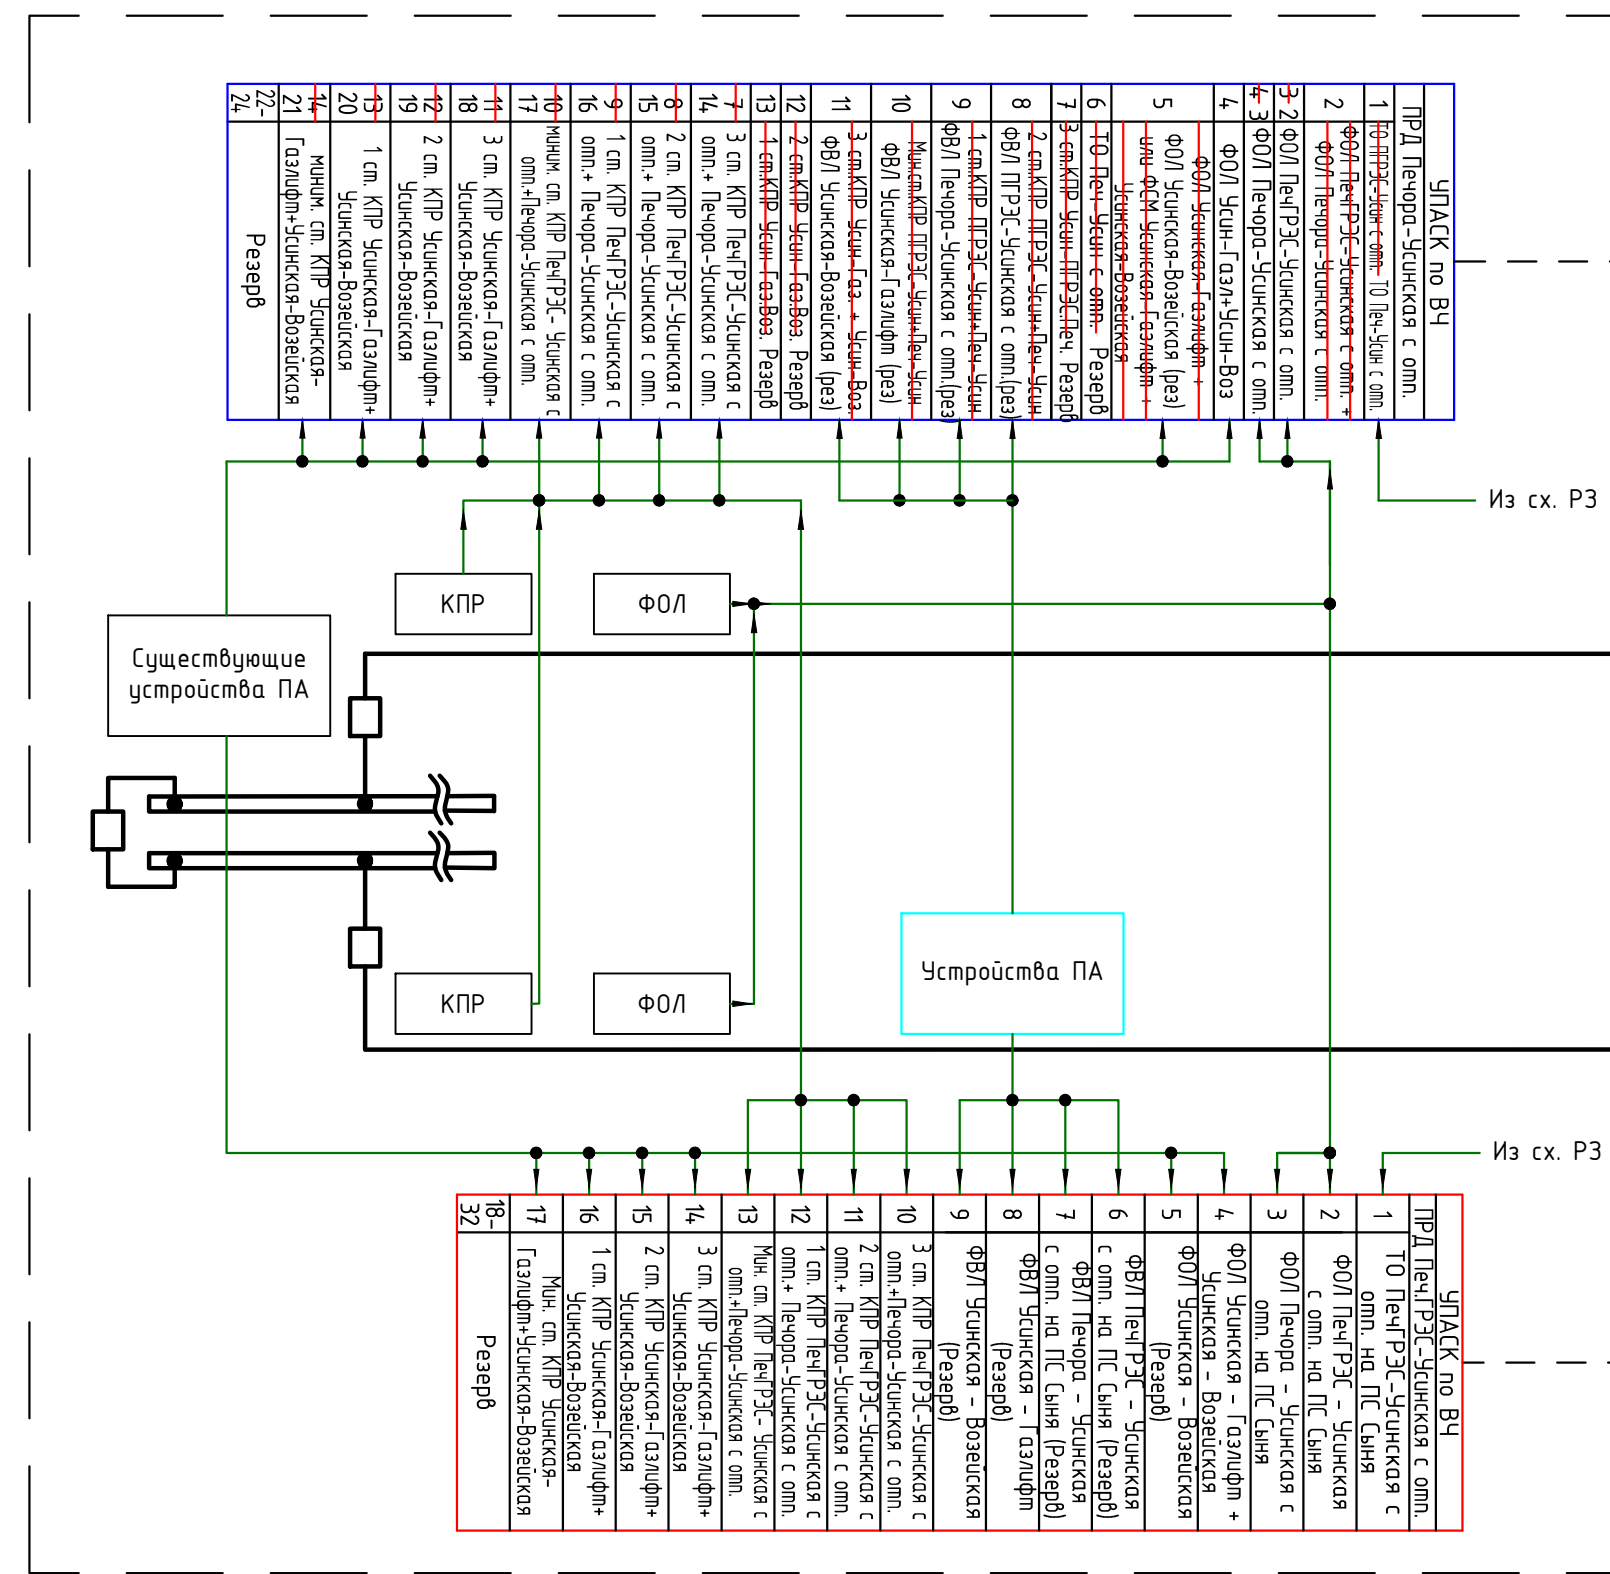



ПС 220 кВ Печора

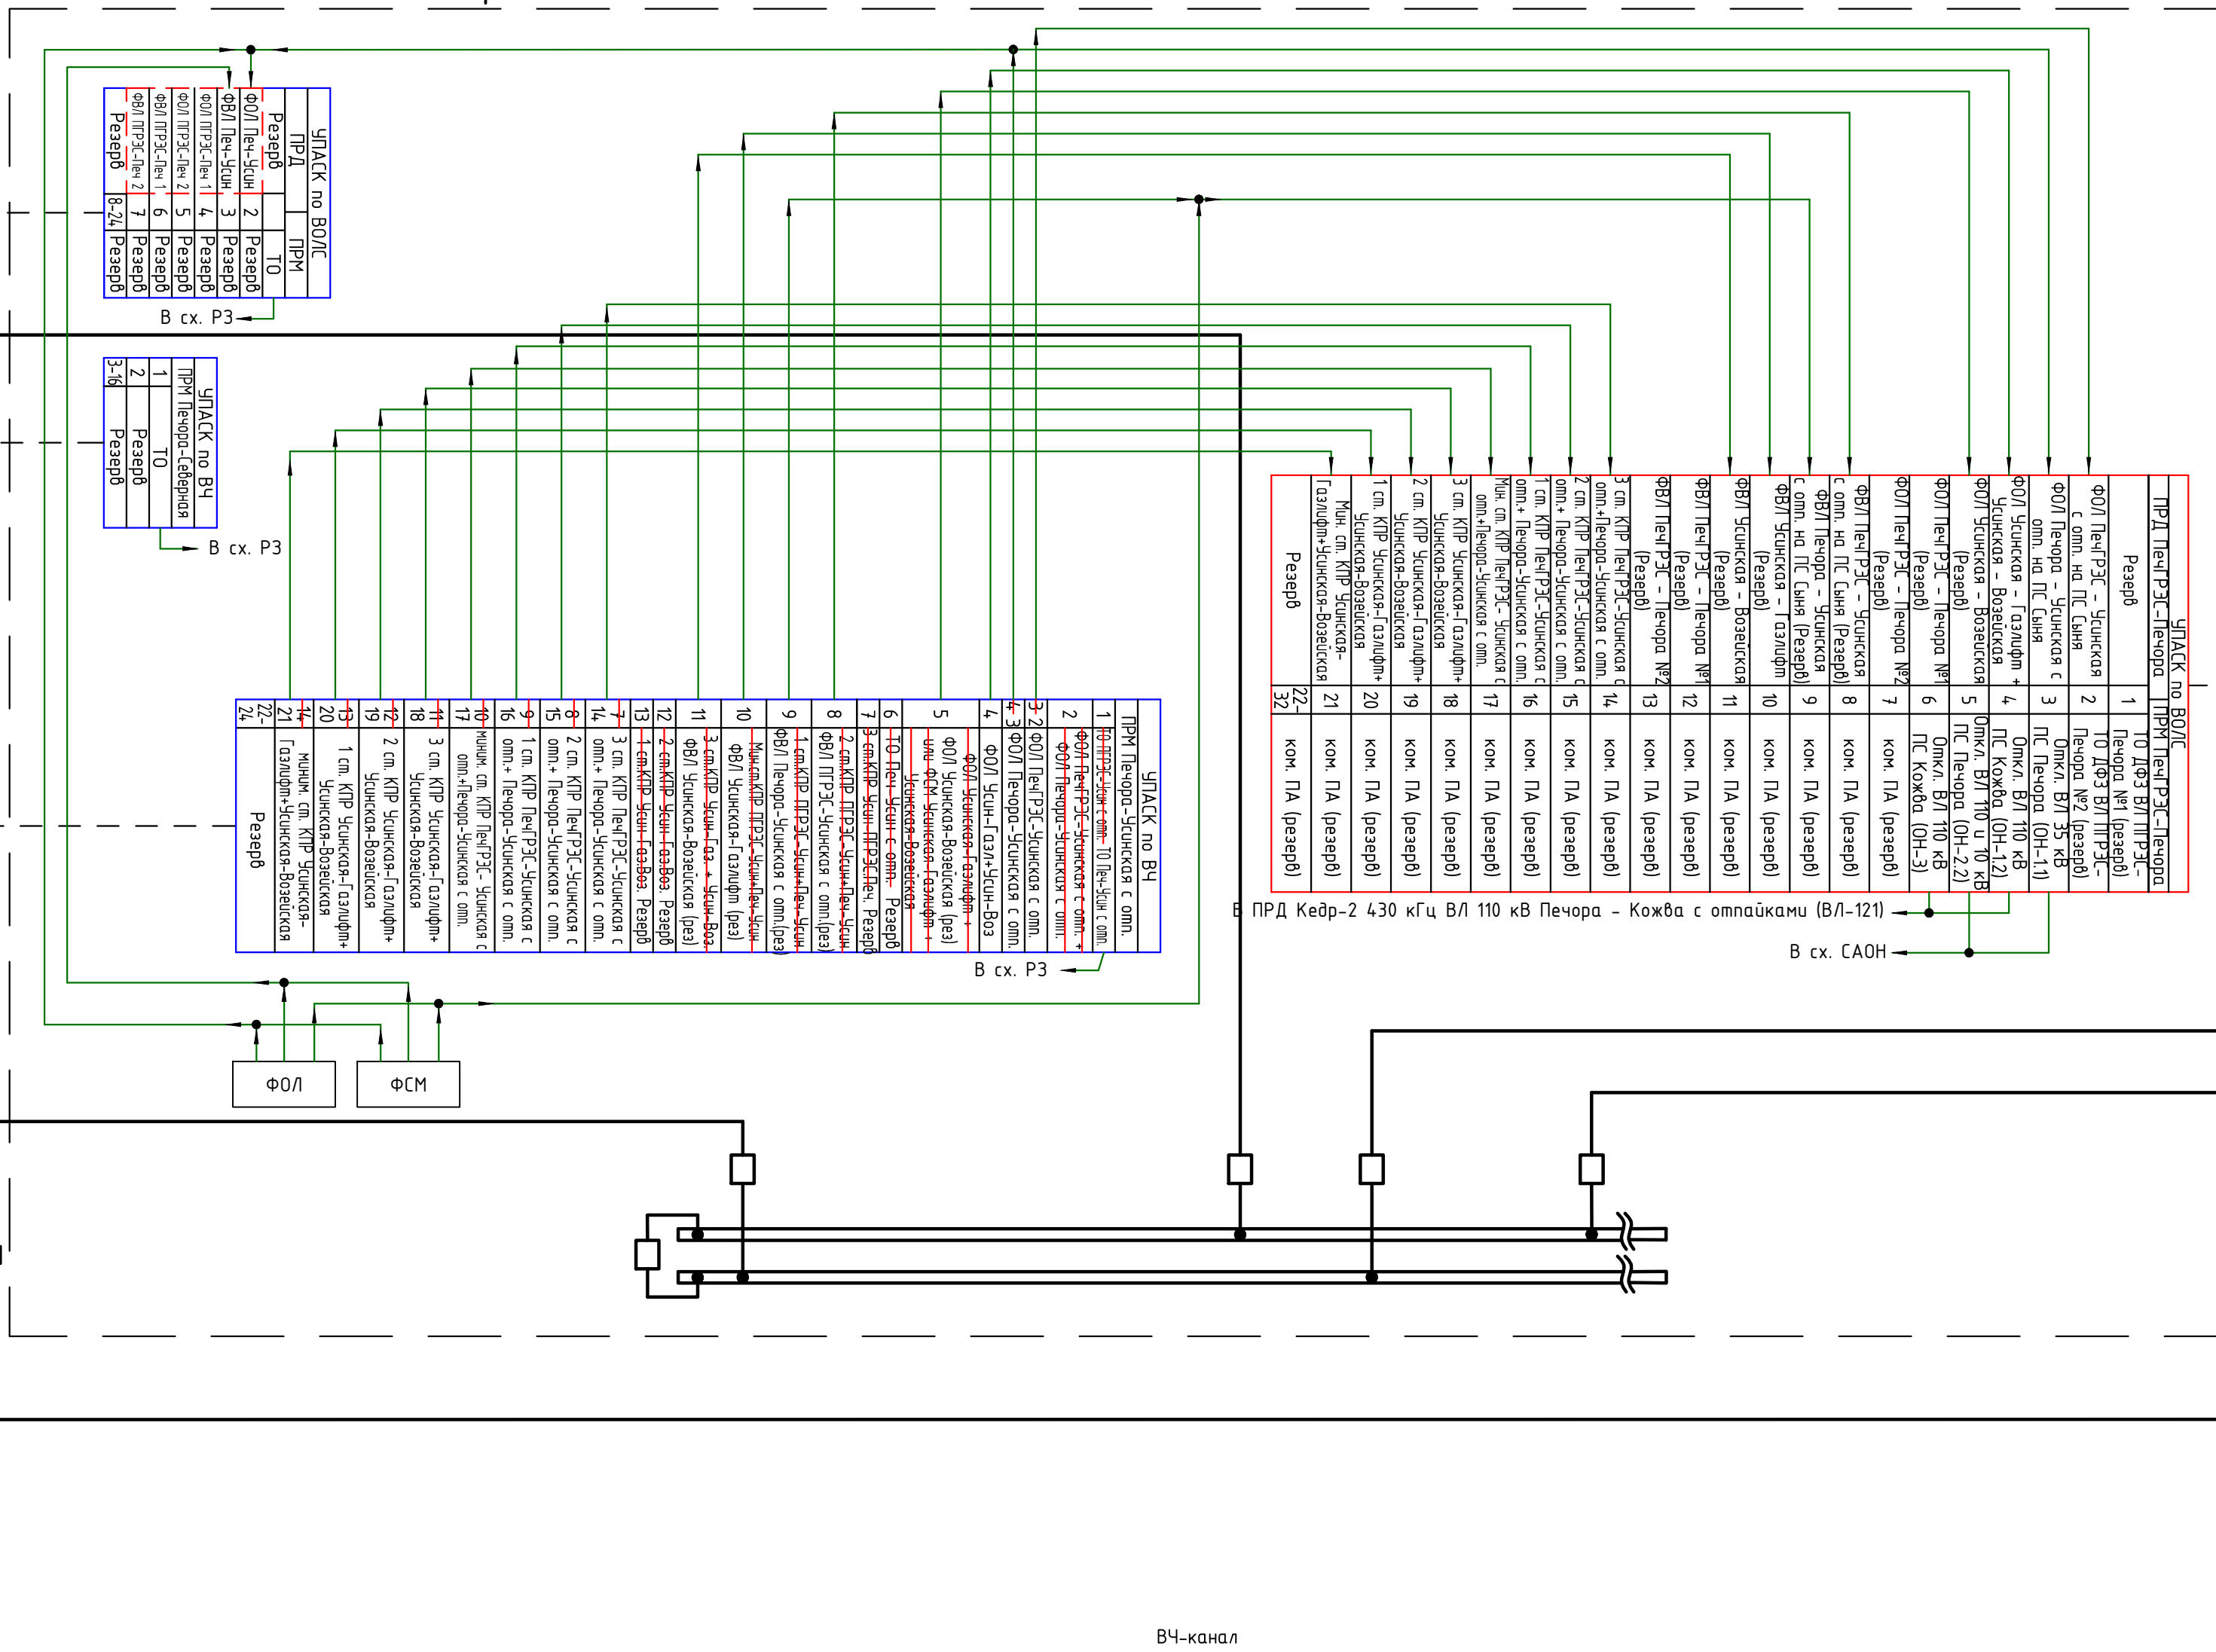

Печорская ГРЭС

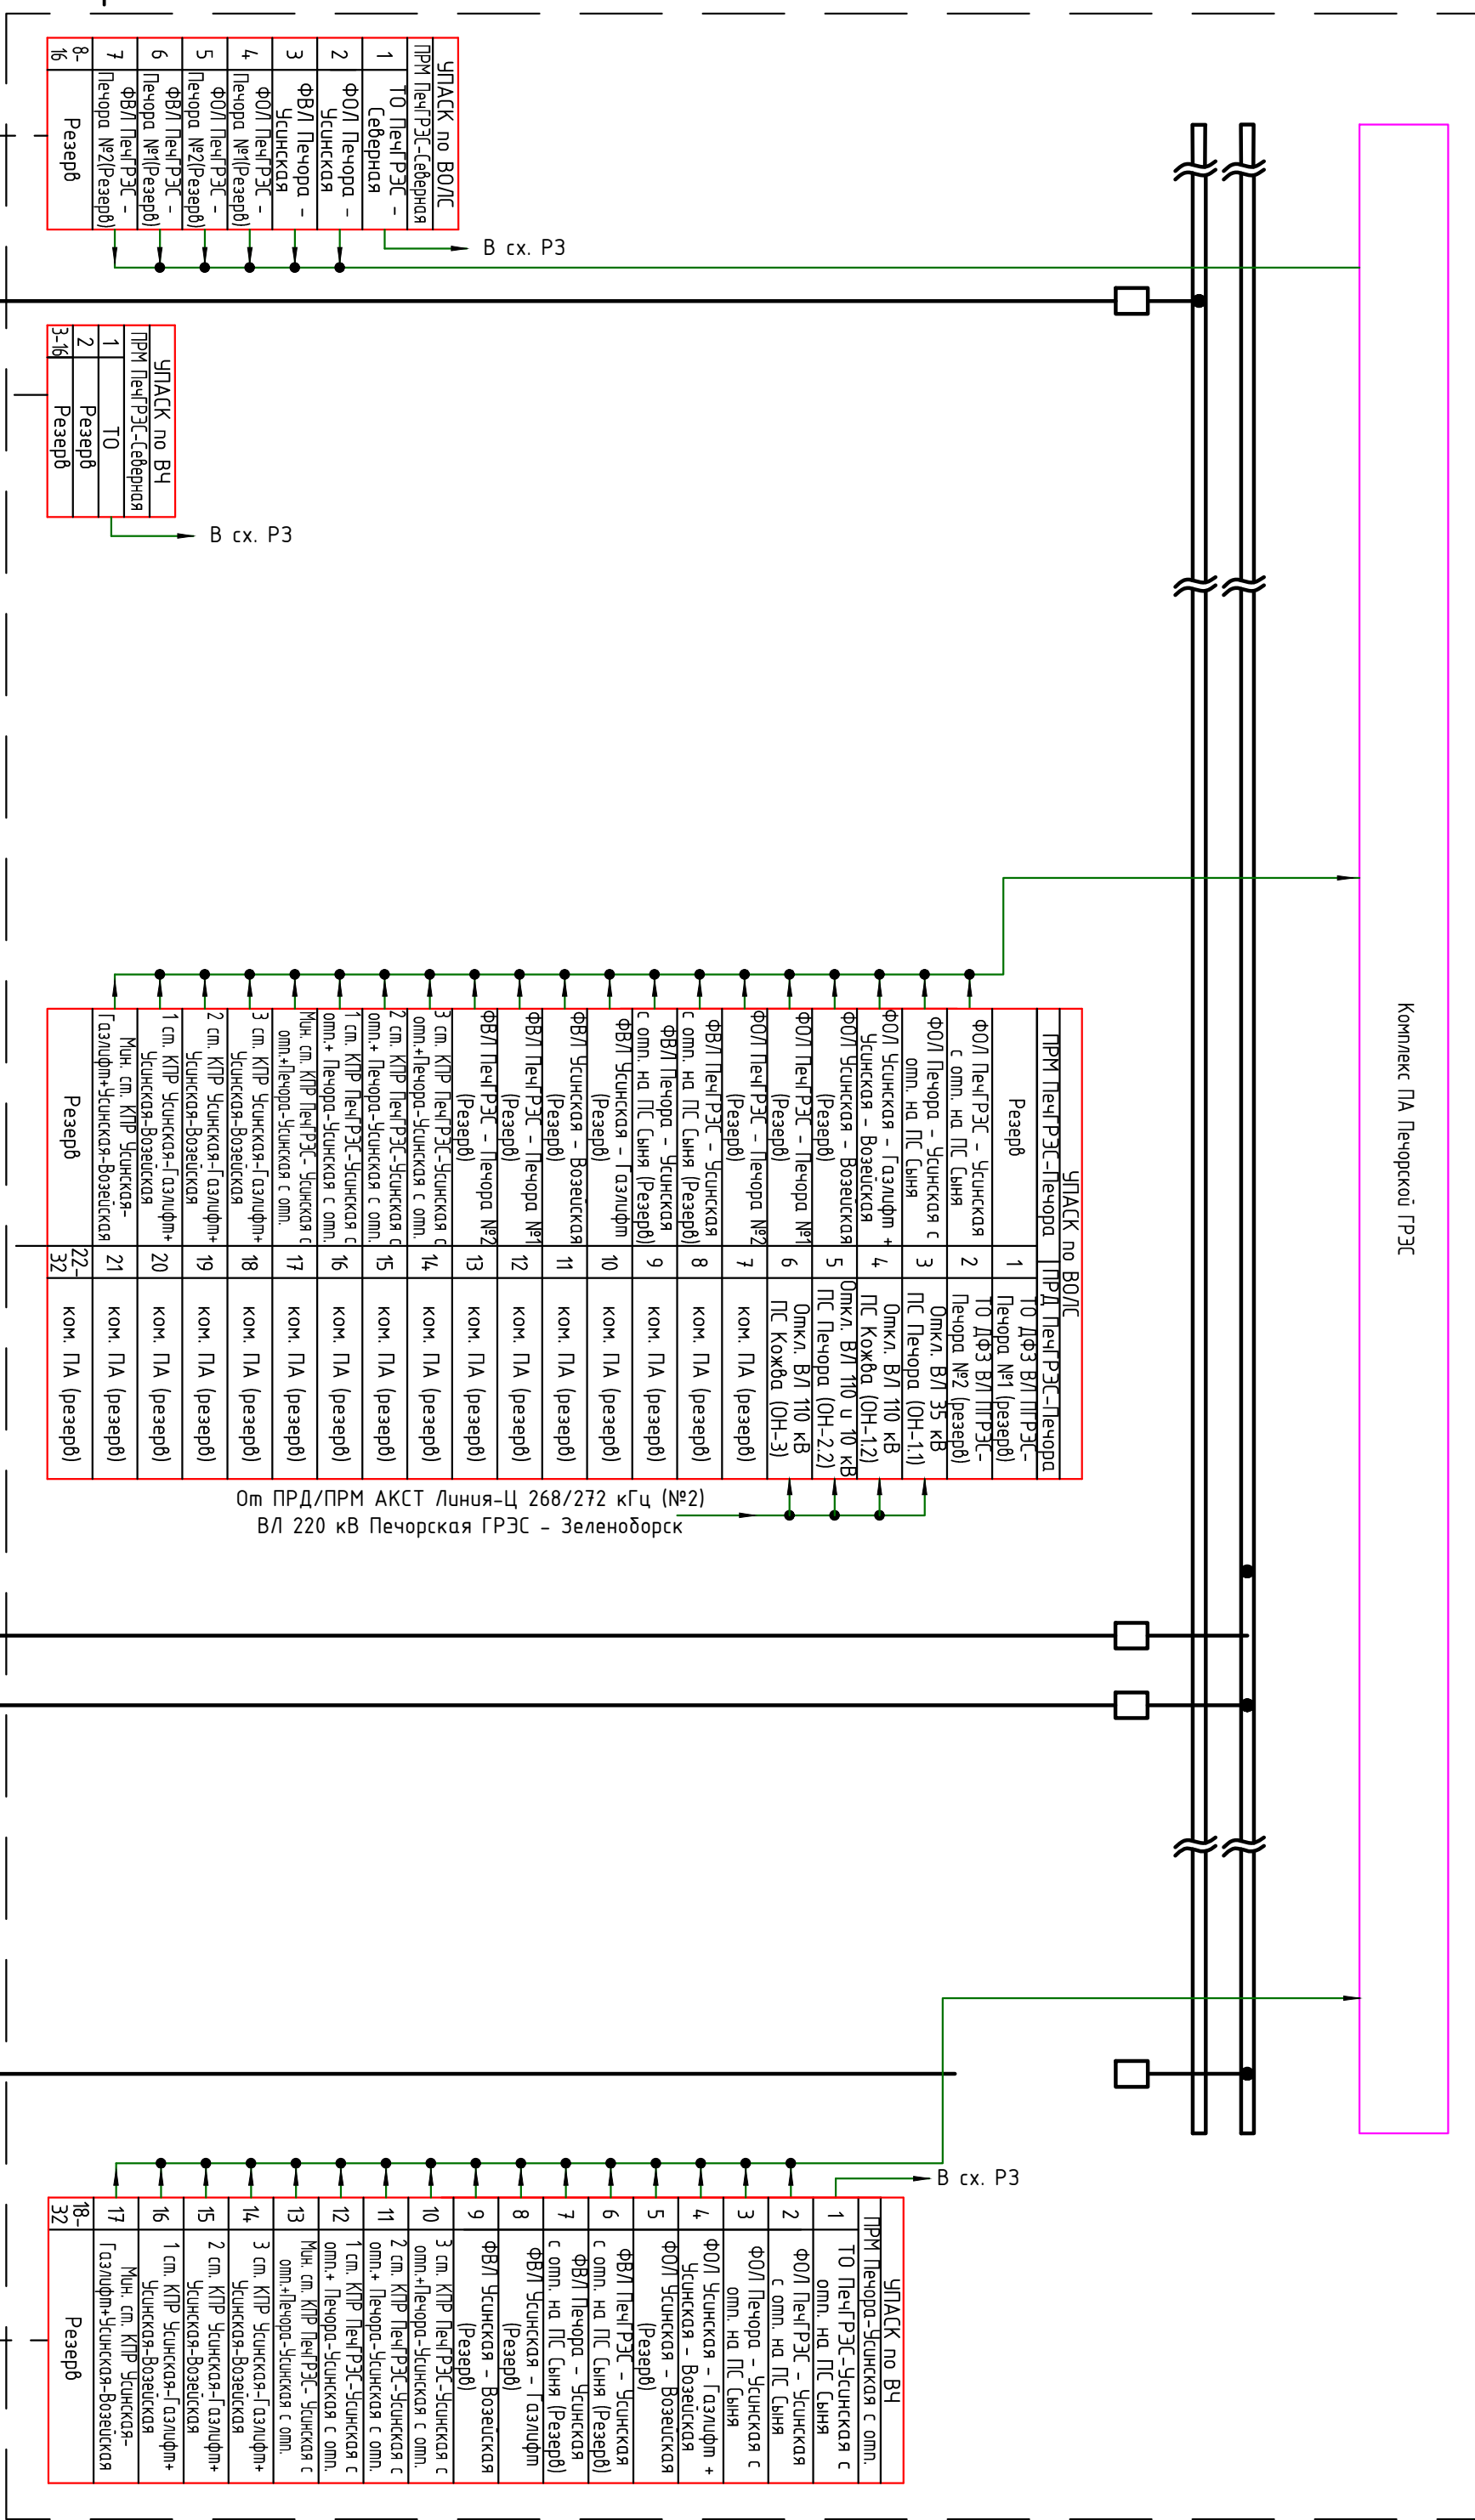


Условные обозначения:

  -  – устройства, предусмотренные к установке в рамках второго этапа строительства данного титула
-  – команды, предусмотренные к передаче в рамках второго этапа строительства данного титула в ранее установленных УПАСК
-  – устройства, предусмотренные к установке в рамках первого этапа строительства данного титула
-  – устройства, устанавливаемые в рамках титула "Создание системы противоаварийной автоматики Филиала АО «Интер РАО Электрогенерация» Печорская ГРЭС".
-  – существующие устройства
-  – устройства, устанавливаемые в рамках титула "Комплексная реконструкция ПС 220 кВ Усинская (с увеличением трансформаторной мощности на 46 МВА до 126 МВА)".

Примечания: схемы ПС показаны условно.

				26-6020-2-УСН-022-ПА			
1	зам	607/26			09.06.26		
Изм.	Колуч	Лист	№ док	Подп.	Дата		
Разработал	Пашко				16.03.26		
Проверил	Максикс				16.03.26		
Н. контр.	Проскурина				16.03.26		
ГИП	Яропалова				16.03.26		
Структурная схема ПА							

Согласовано					
Инв. № подл.	Инв. №	Взам. инв. №	Подп. и дата		

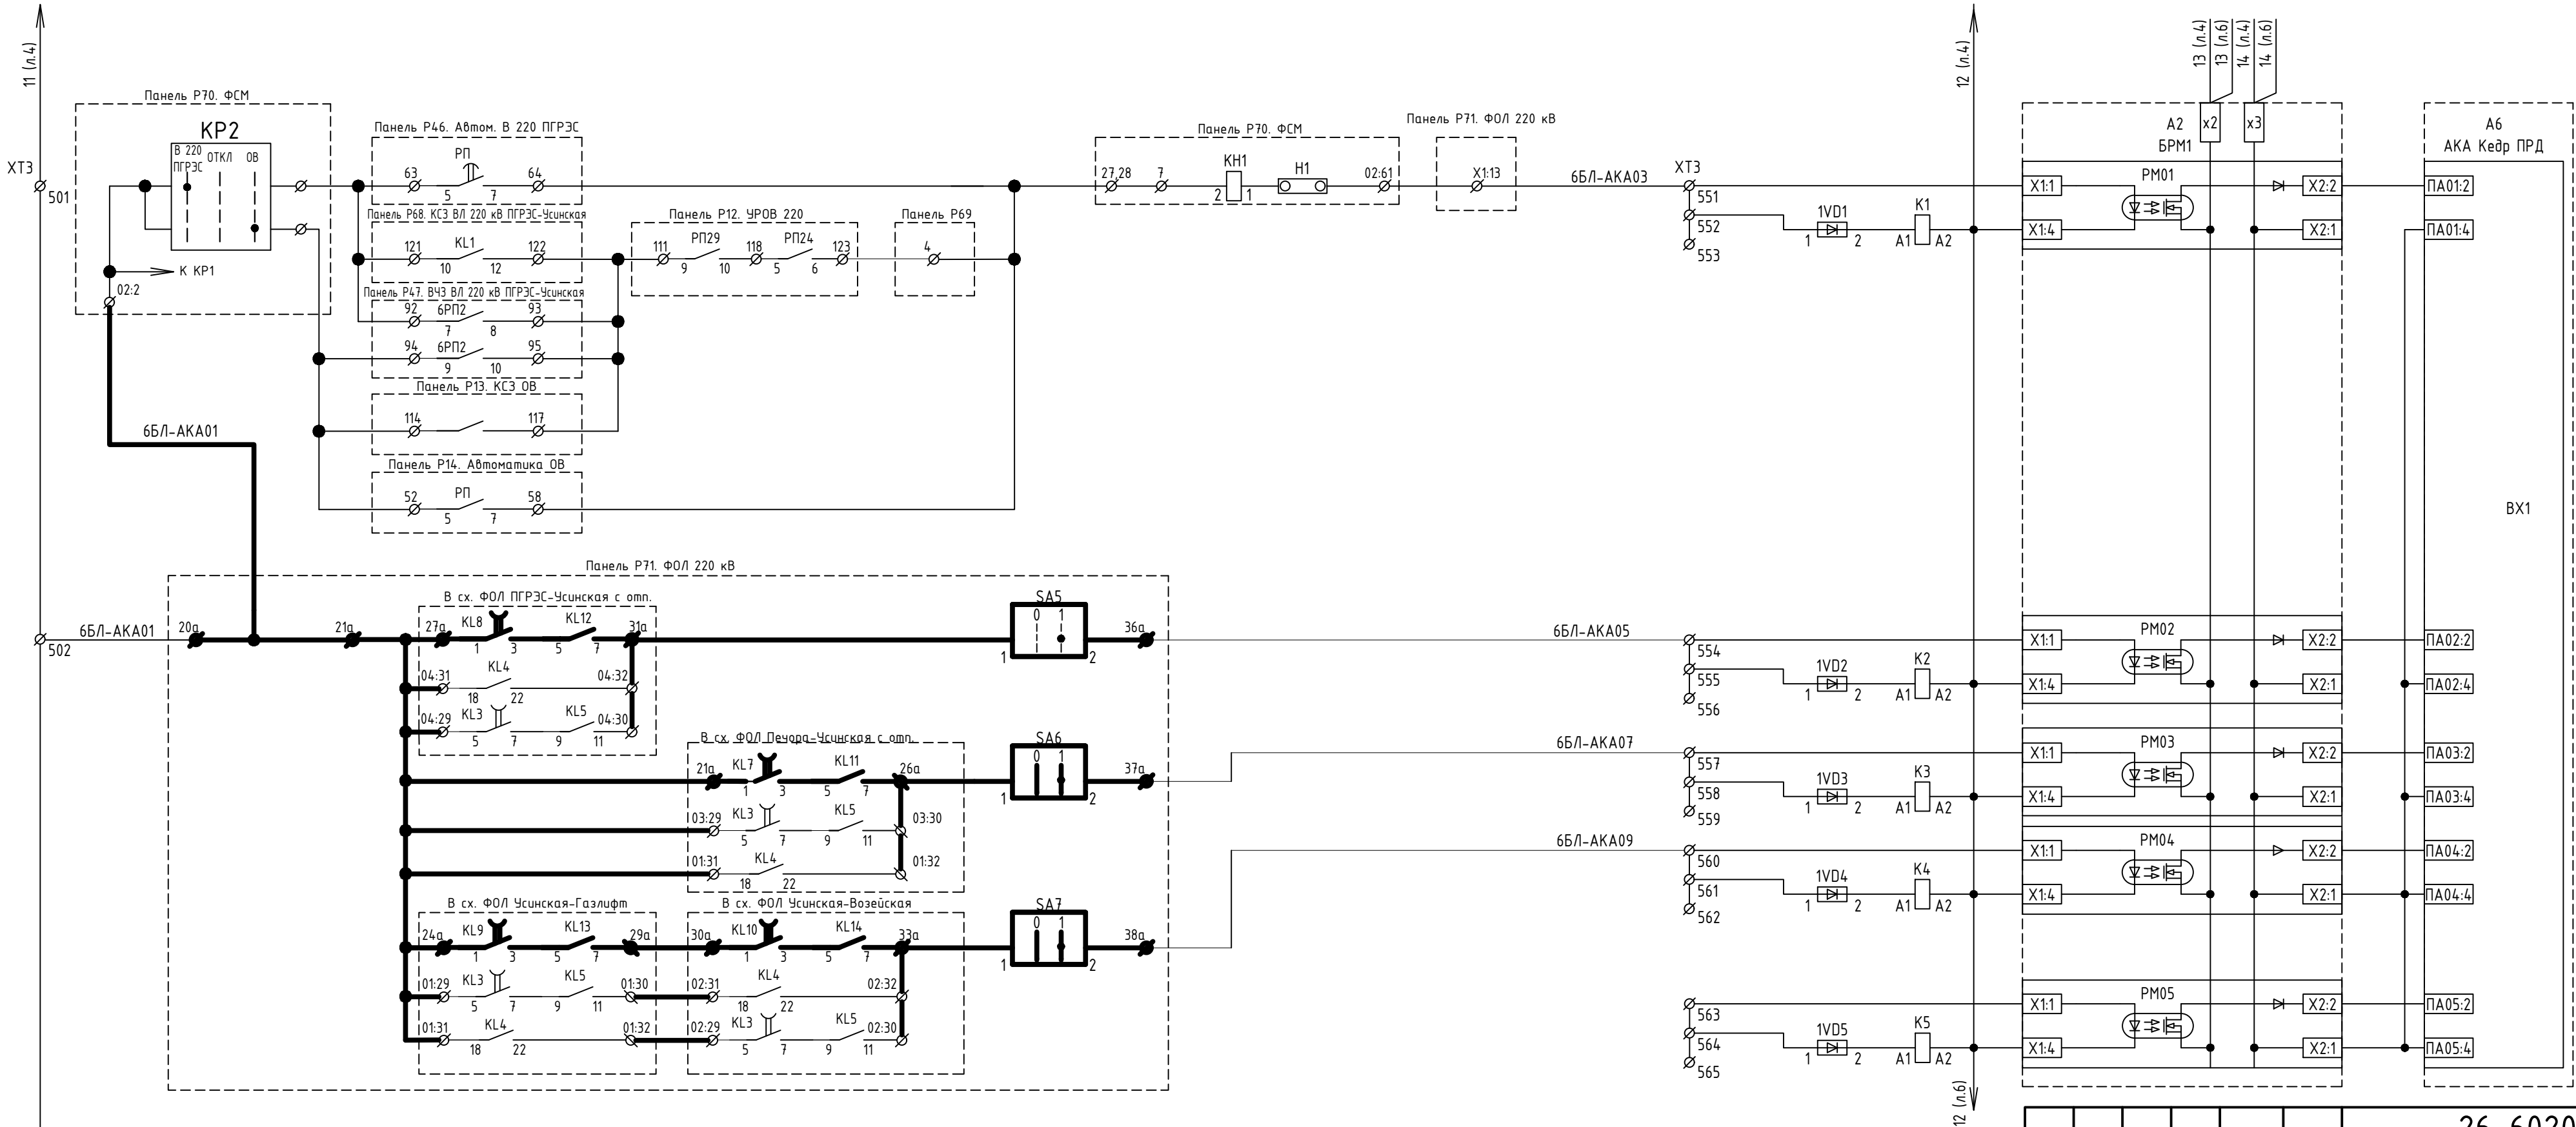


Передача команды №1	Телеотключение с пуском УРОВ и запретом АПВ ВЛ 220 кВ Печорская ГРЭС-Усинская с отпайкой на ПС 220 кВ Сыня
Передача команды №2	ФОЛ ВЛ 220 кВ Печорская ГРЭС - Усинская с отпайкой на ПС 220 кВ Сыня
Передача команды №3	ФОЛ ВЛ 220 кВ Печора - Усинская с отпайкой на ПС 220 кВ Сыня
Передача команды №4	ФОЛ ВЛ 220 кВ Газлифт-Усинская + ФОЛ ВЛ 220 кВ Усинская-Возейская
Передача команды №5	ФОЛ Усинская - Возейская (Резерв)

Примечания:
1. Изменения по данному проекту показаны утолщенной линией.
2. *Номера клемм уточнить по месту на этапе ПНР

26-6020-2-УСН-022-ПА					
Техпереворужение устройств РЗА, Замена ВЧ постов на ПС Сыктывкар, ПС Печора, ПС Северная, ПС Сыня, ПС Усинская, ПС Возейская, ПС Северный Возей, ПС Газлифт, ПС Воркута, ПС Инта, РП Первомайский (ПС Первомайская), ПС Плесецк, ПС Обозерская, ПС Савино, ПС Вельск, ПС Коноша, ПС Шангалы, ПС Заовражье, ПС Кизема, ПС Урдома (45 Шт.) в части 2го и 3го этапов					
1	зам	607/26	05.06.26		
Изм.	Кол.уч.	Лист № док	Подп.	Дата	
Разработал	Пашко			16.03.26	
Проверил	Максюк			16.03.26	
Н. контр.	Проскурина			16.03.26	
ГИП	Ярополова			16.03.26	
ПС 220 кВ Усинская. Принципиальные схемы ПА				Стадия	Лист
				Р	5
ОПУ. Шк. Р51. УПАСК ВЧ ВЛ 220 кВ Печорская ГРЭС - Усинская с отпайкой на ПС 220 кВ Сыня. Цепи ПРД				Листов	
				4	



Согласовано		Взам. инв. №		Подп. и дата		Инв. № подл.	

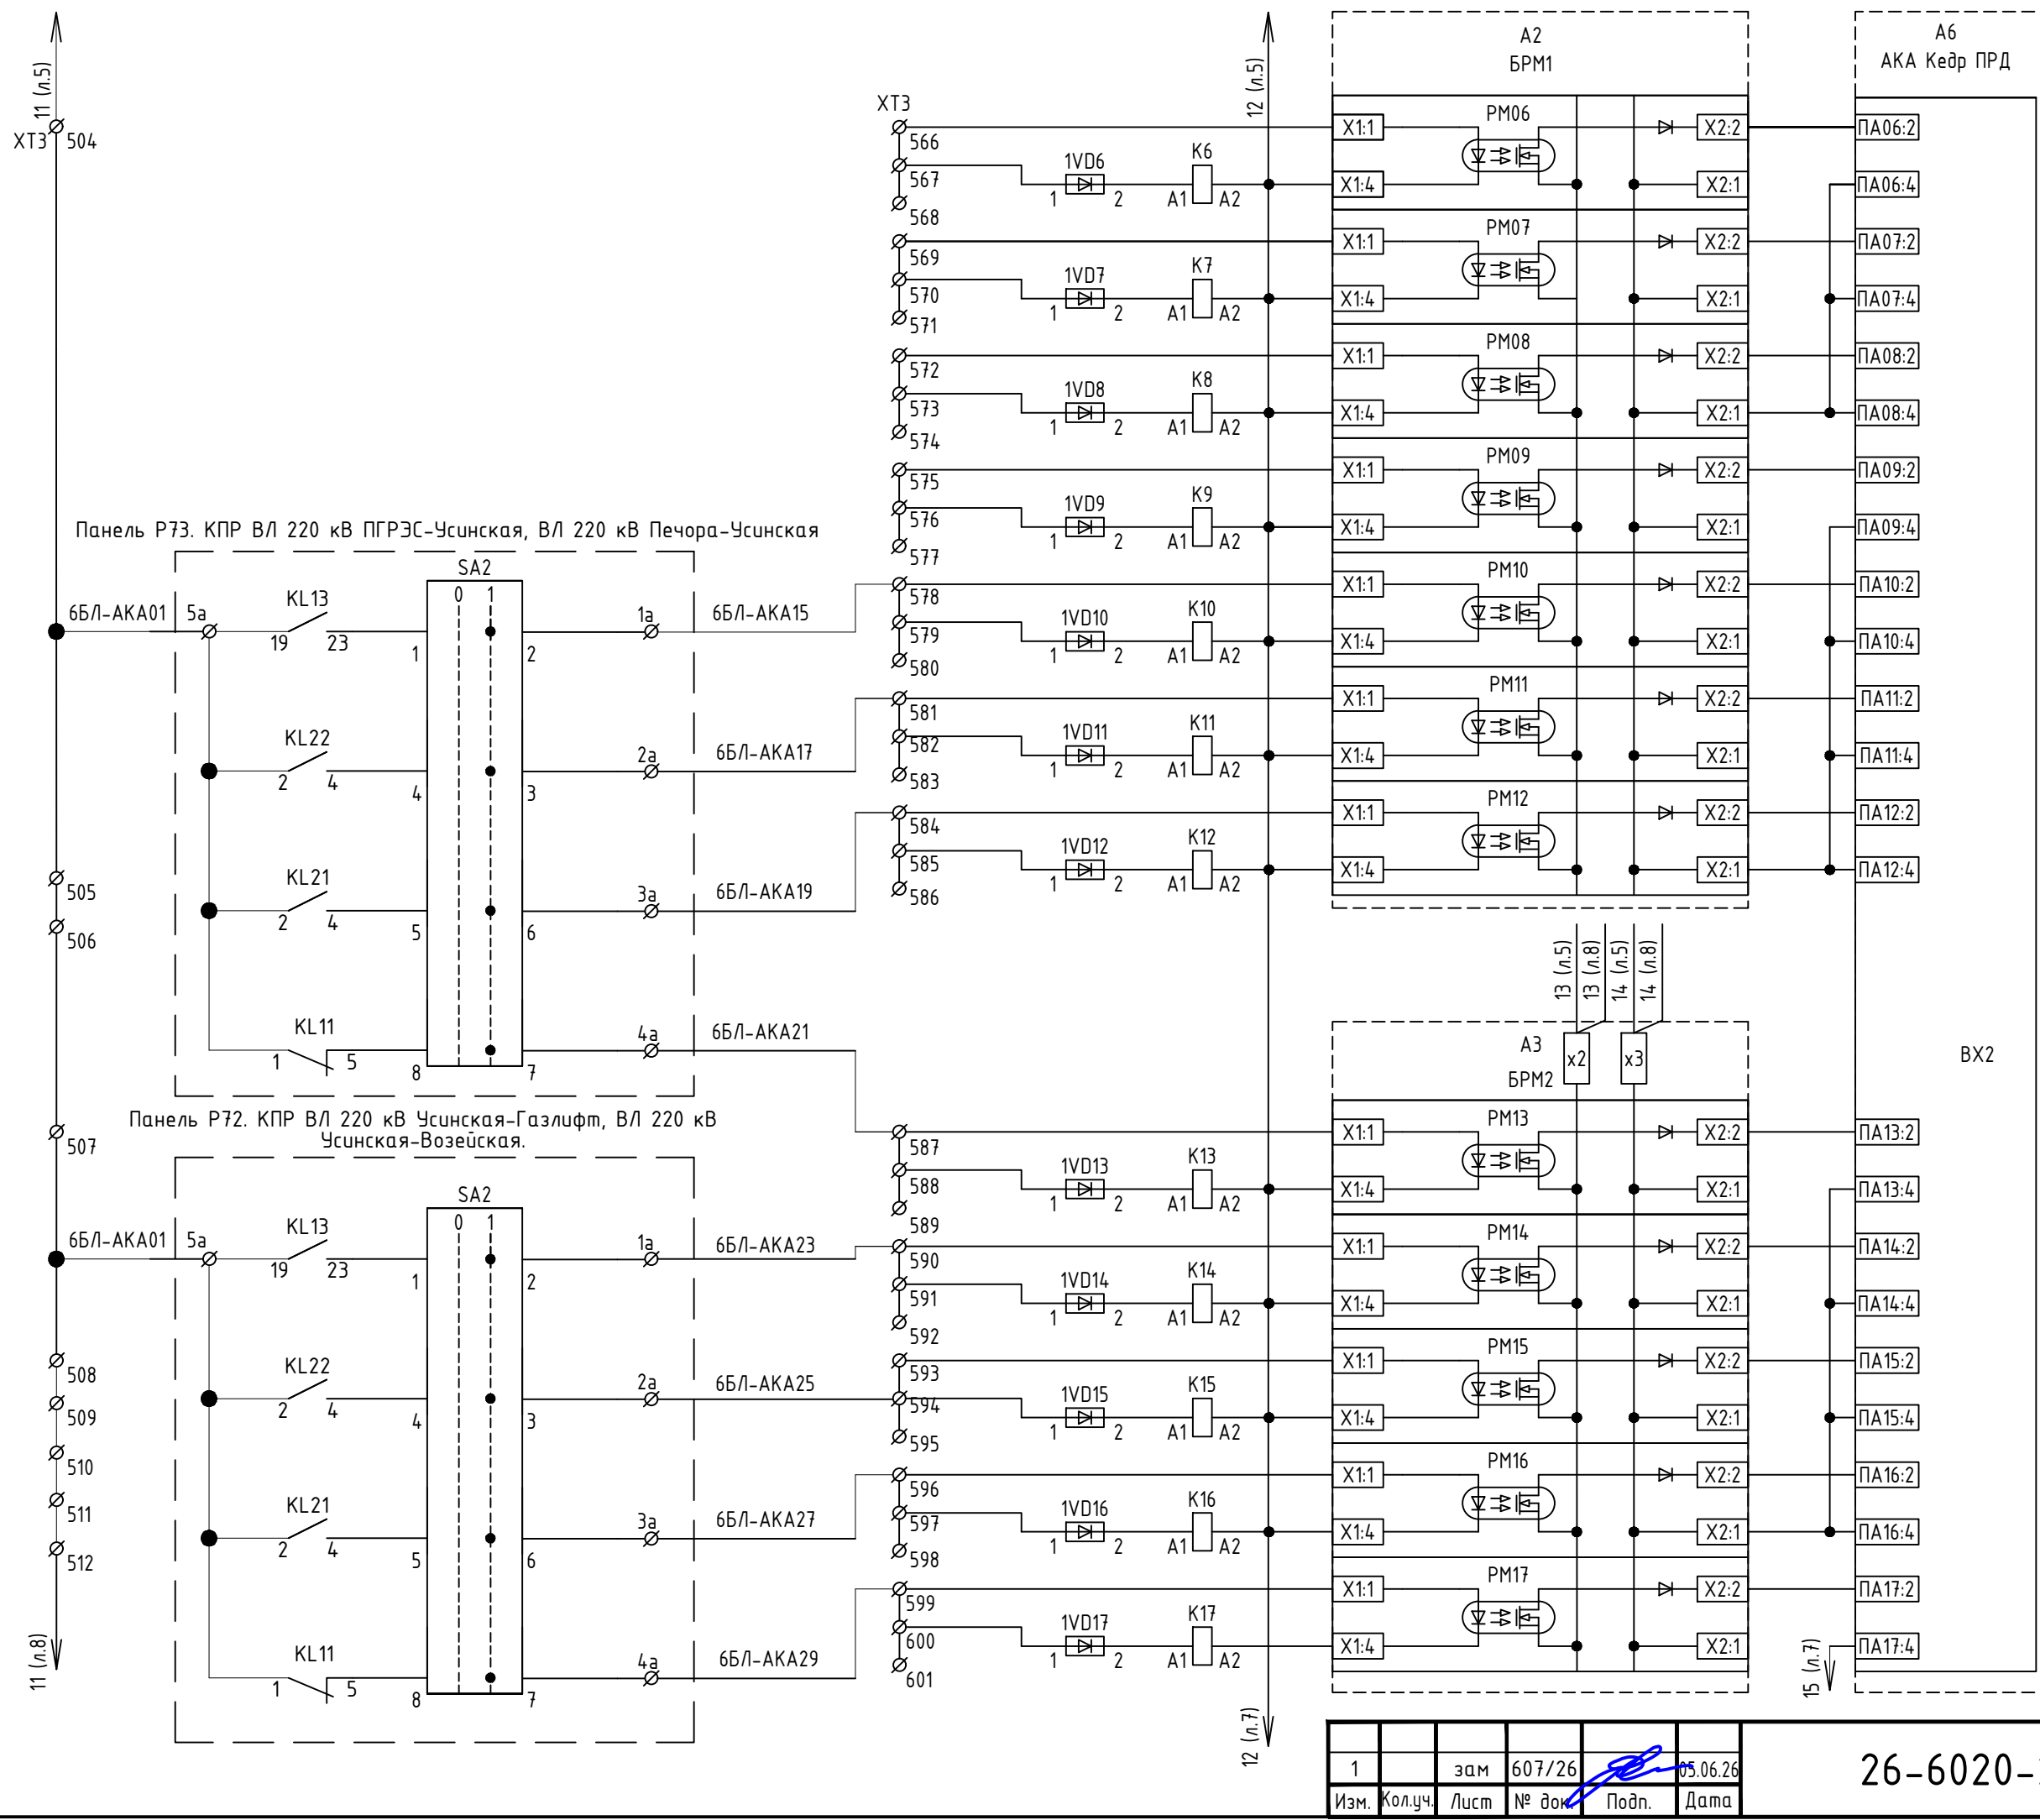


Передача команды №6	ФВЛ ПечГРЭС - Усинская с отп. на ПС Сыня (Резерв)
Передача команды №7	ФВЛ Печора - Усинская с отп. на ПС Сыня (Резерв)
Передача команды №8	ФВЛ Усинская - Газлифт (Резерв)
Передача команды №9	ФВЛ Усинская - Возейская (Резерв)
Передача команды №10	3 ст. КПр ВЛ 220 кВ ПГРЭС-Усинская с отп. на ПС Сыня + ВЛ 220 кВ Печора-Усинская с отп. на ПС Сыня
Передача команды №11	2 ст. КПр ВЛ 220 кВ ПГРЭС-Усинская с отп. на ПС Сыня + ВЛ 220 кВ Печора-Усинская с отп. на ПС Сыня
Передача команды №12	1 ст. КПр ВЛ 220 кВ ПГРЭС-Усинская с отп. на ПС Сыня + ВЛ 220 кВ Печора-Усинская с отп. на ПС Сыня
Передача команды №13	минимальная ст. КПр ВЛ 220 кВ ПГРЭС-Усинская с отп. на ПС Сыня + ВЛ 220 кВ Печора-Усинская с отп. на ПС Сыня
Передача команды №14	3 ст. КПр ВЛ 220 кВ Усинская - Газлифт + ВЛ 220 кВ Усинская- Возейская
Передача команды №15	2 ст. КПр ВЛ 220 кВ Усинская - Газлифт + ВЛ 220 кВ Усинская- Возейская
Передача команды №16	1 ст. КПр ВЛ 220 кВ Усинская - Газлифт + ВЛ 220 кВ Усинская- Возейская
Передача команды №17	минимальная ст. КПр ВЛ 220 кВ Усинская - Газлифт + ВЛ 220 кВ Усинская- Возейская

1	зам	607/26	05.06.26
Изм.	Кол.уч.	Лист	№ док


26-6020-2-УСН-022-ПА










Согласовано				
Инв. № подл.	Подп. и дата	Взам. инв. №		

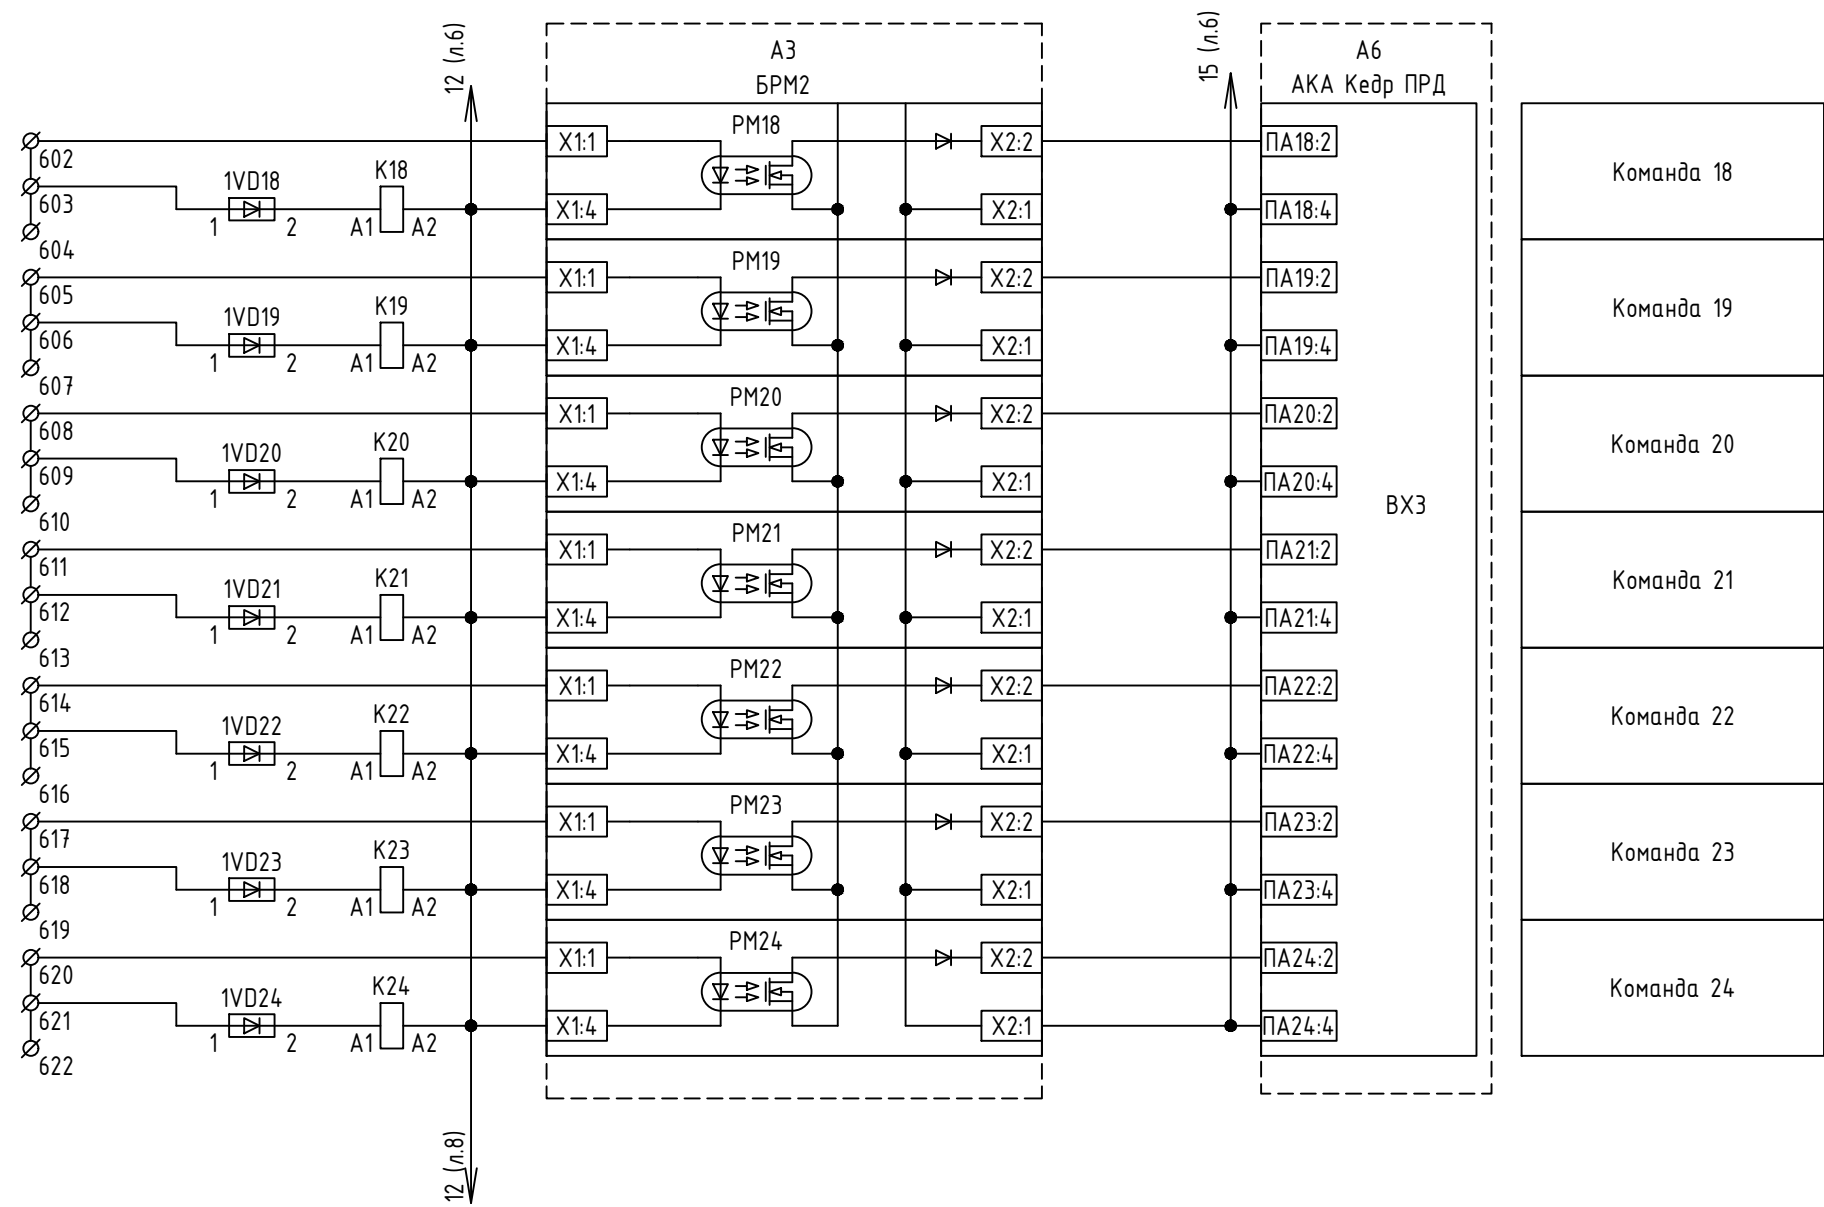

1	зам	607/26	05.06.26
Изм.	Кол.уч.	Лист	№ док

26-6020-2-УСН-022-ПА

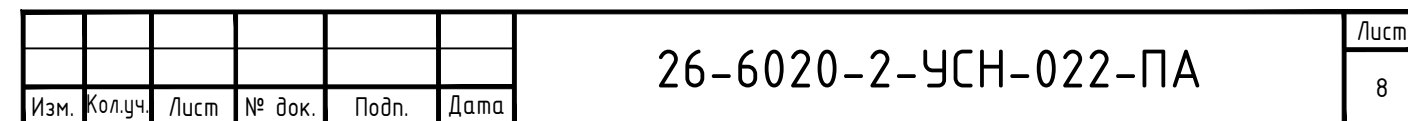

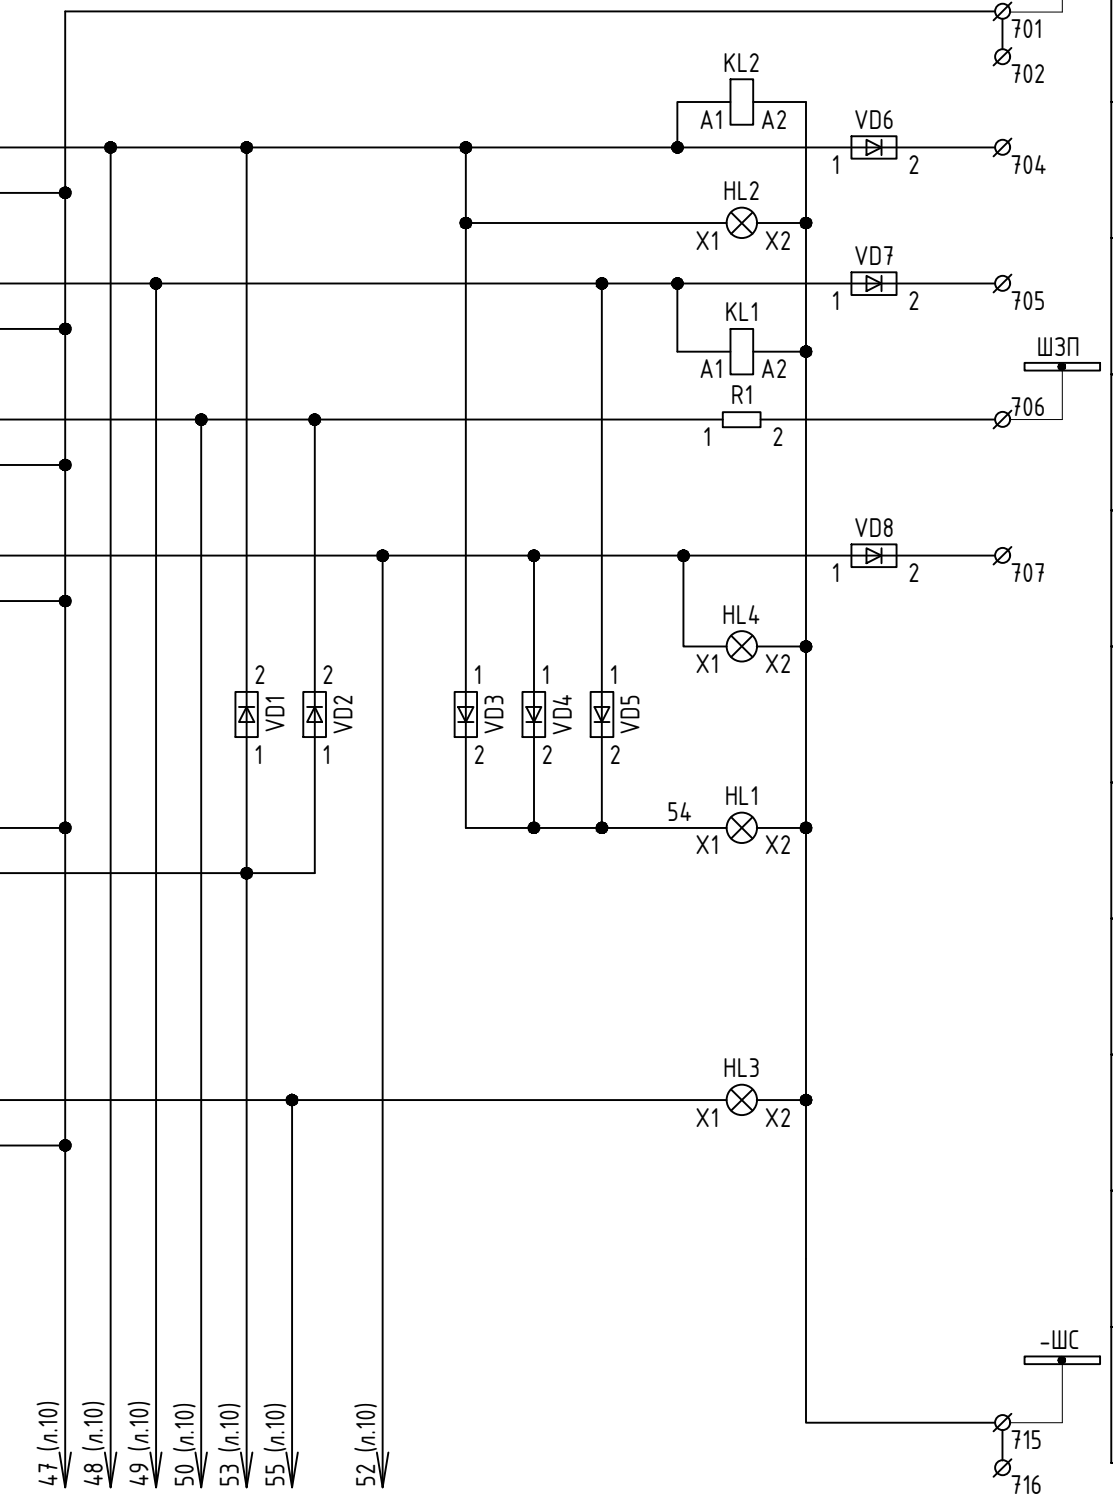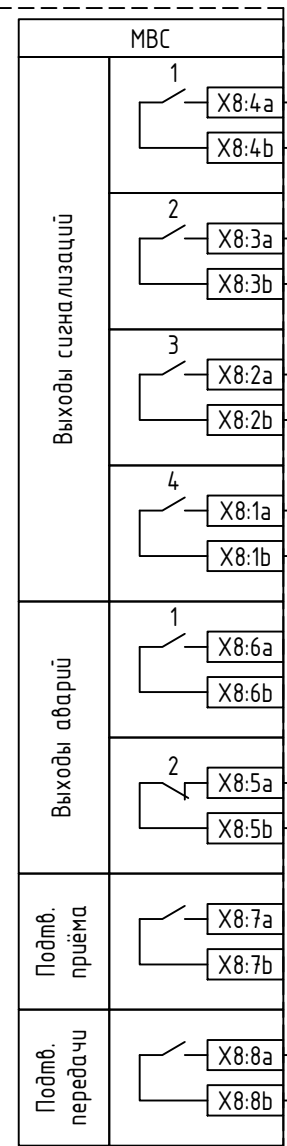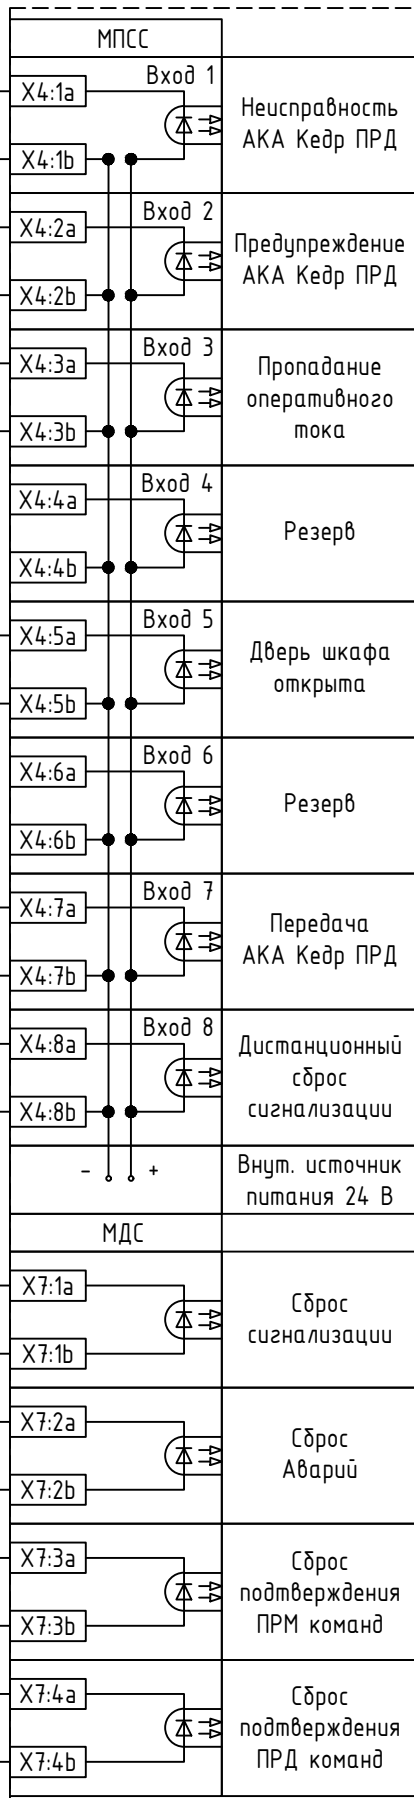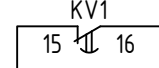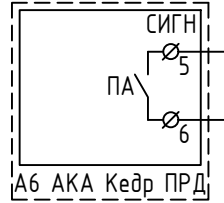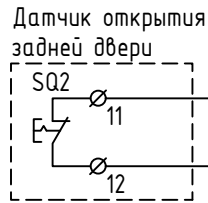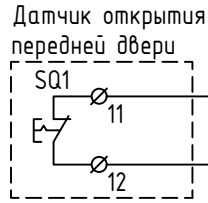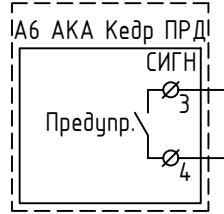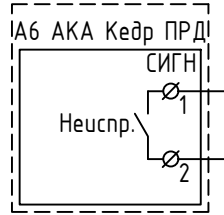

Конфигурация выходов сигнализации ПКУ СР24:

Выход Сигн. 1: S1+S3+AL1+AL2

Выход Сигн. 2: ПРД+S7

Выход Сигн. 3: S1+S2+S3+S7+AL1+AL2+ПРД

Выход Сигн. 4: S2



Конфигурация выходов аварий:

Выход Авария 1: Общая аппаратная авария

Выход Авария 2: Авария аппаратуры


А1
ПКУ СР24 БУ

						26-6020-2-УСН-022-ПА			
						Техпереворужение устройств РЗА, Замена ВЧ постов на ПС Сыктывкар, ПС Печора, ПС Северная, ПС Сыня, ПС Усинская, ПС Возейская, ПС Северный Возей, ПС Газлифт, ПС Воркута, ПС Инта, РП Первомайский (ПС Первомайская), ПС Плесецк, ПС Обозерская, ПС Савино, ПС Вельск, ПС Коноша, ПС Шангалы, ПС Заовражье, ПС Кизема, ПС Урдома (45 Шт.) в части 2го и 3го этапов			
Изм.	Кол.уч.	Лист	№ док.	Подп.	Дата	ПС 220 кВ Усинская. Принципиальные схемы ПА	Стадия	Лист	Листов
Разработал	Пашко				16.03.26		Р	9	4
Проверил	Максюк				16.03.26				
Н. контр.	Проскурина				16.03.26	ОПУ. Шк. Р51. УПАСК ВЧ ВЛ 220 кВ Печорская ГРЭС – Усинская с отпайкой на ПС 220 кВ Сыня. Цепи сигнализации			
ГИП	Ярополова				16.03.26				

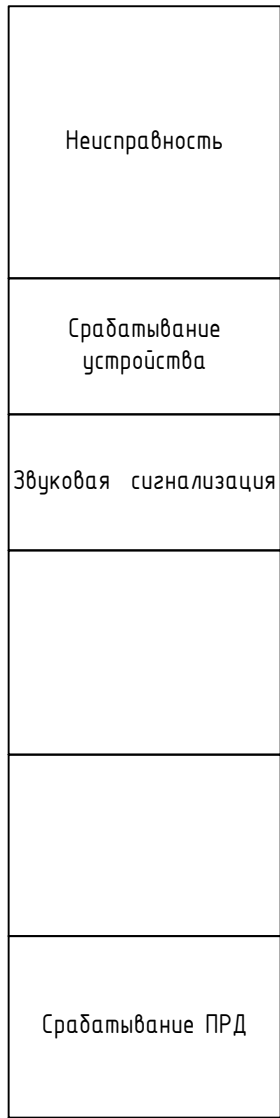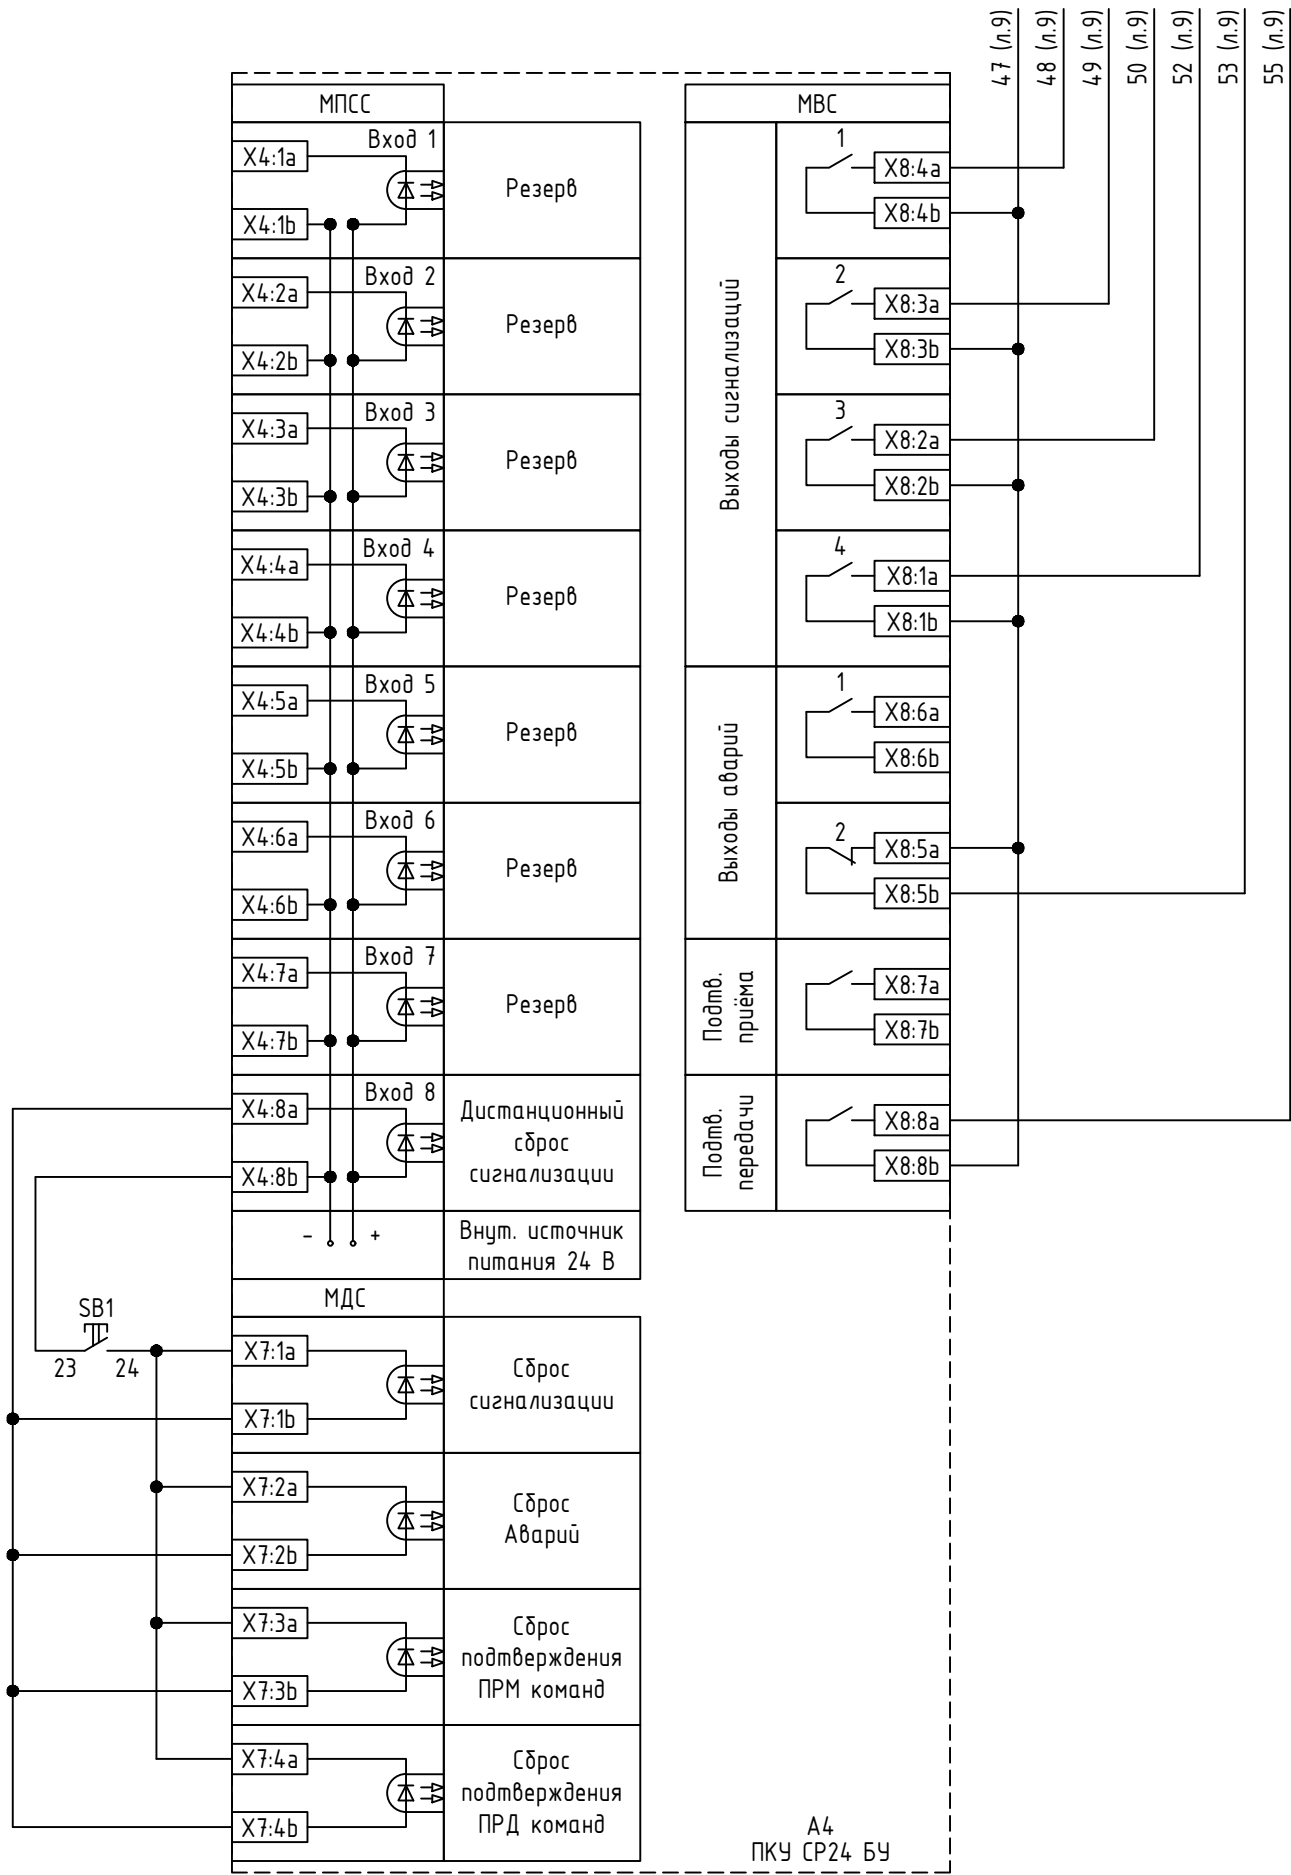




Конфигурация выходов сигнализации ПКУ СР24:
Выход Сигн. 1: АЛ1+АЛ2
Выход Сигн. 2: ПРД
Выход Сигн. 3: АЛ1+АЛ2+ПРМ
Выход Сигн. 4: Не используется





Конфигурация выходов аварий:
Выход Авария 1: Общая аппаратная авария
Выход Авария 2: Авария аппаратуры

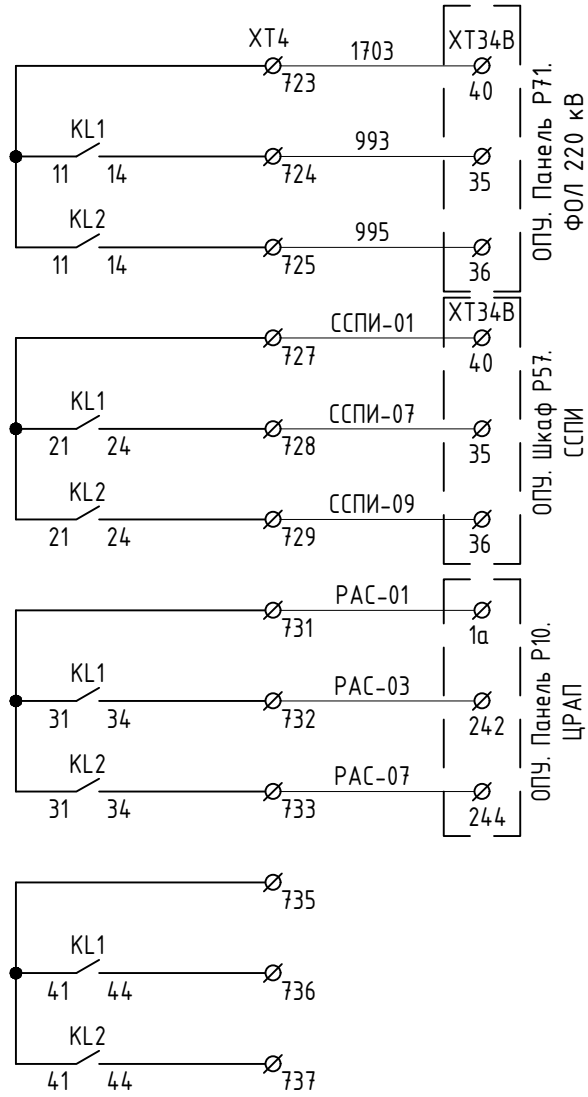

Общий	Сигнализация
к табло "Работа ПА"	
к табло "Неисправность ПА"	ССПИ
Общий	
Срабатывание	
Неисправность	РАС
Общий	
Срабатывание	
Неисправность	Резерв
Общий	
Срабатывание	
Неисправность	

Инв. № подл.	Подп. и дата	Взам. инв. №	Согласовано		

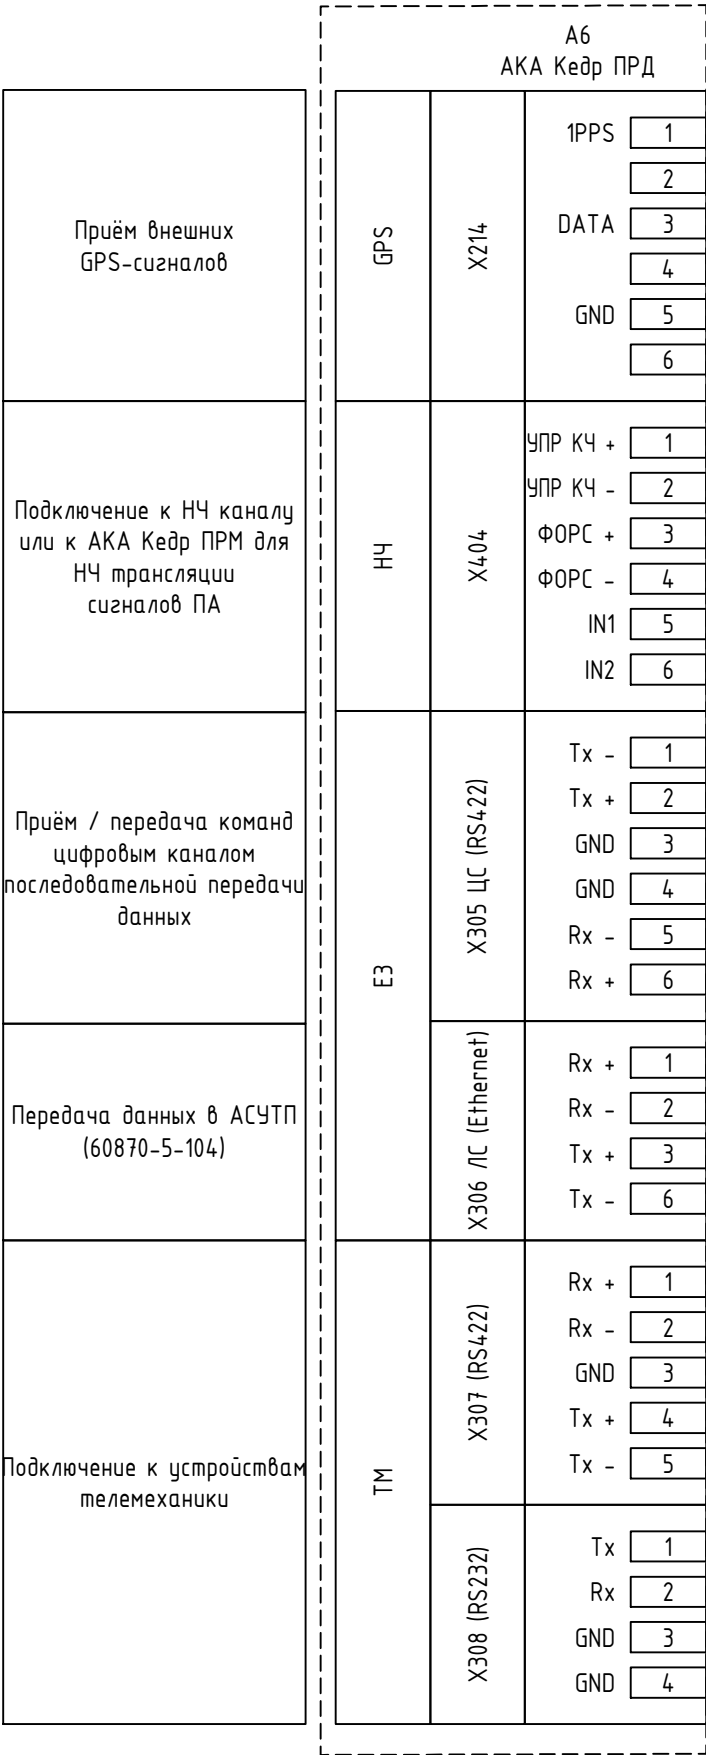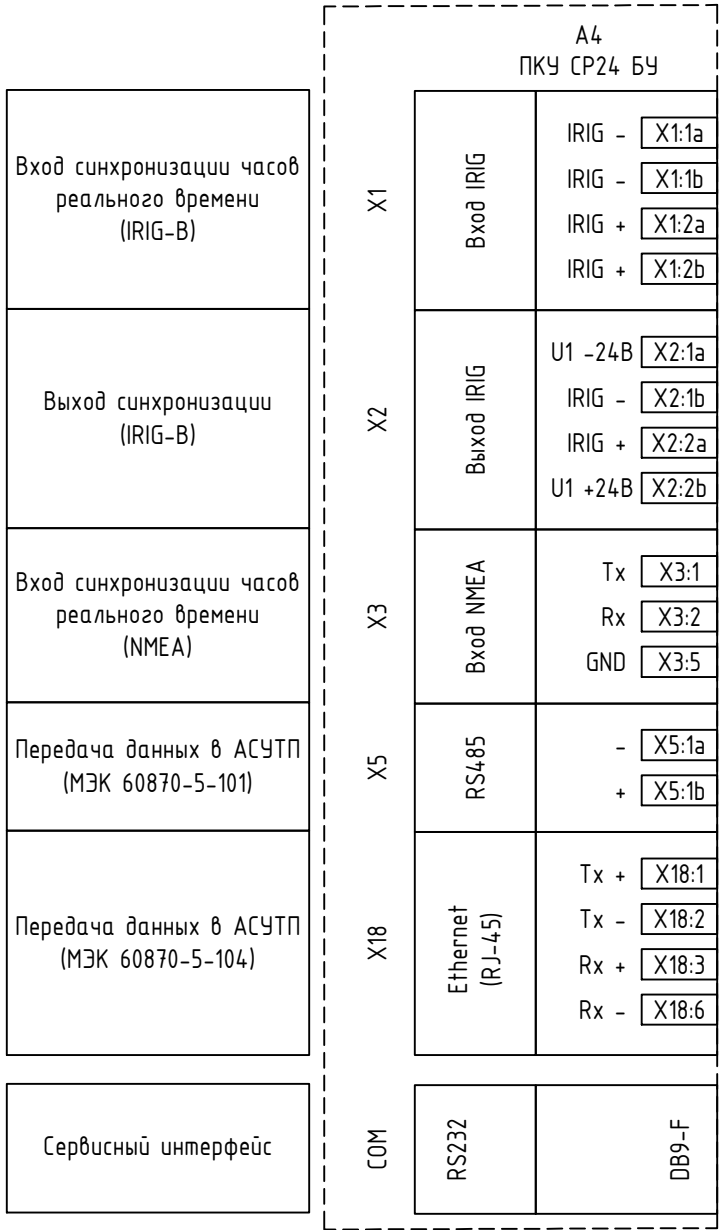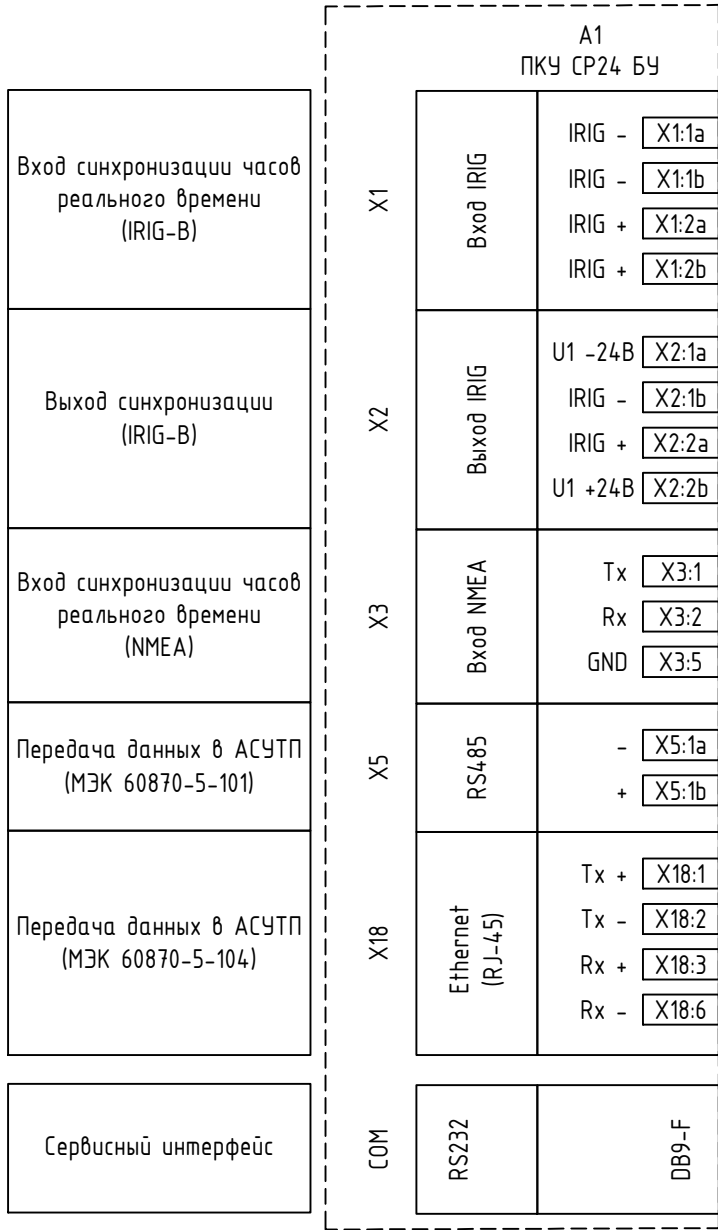


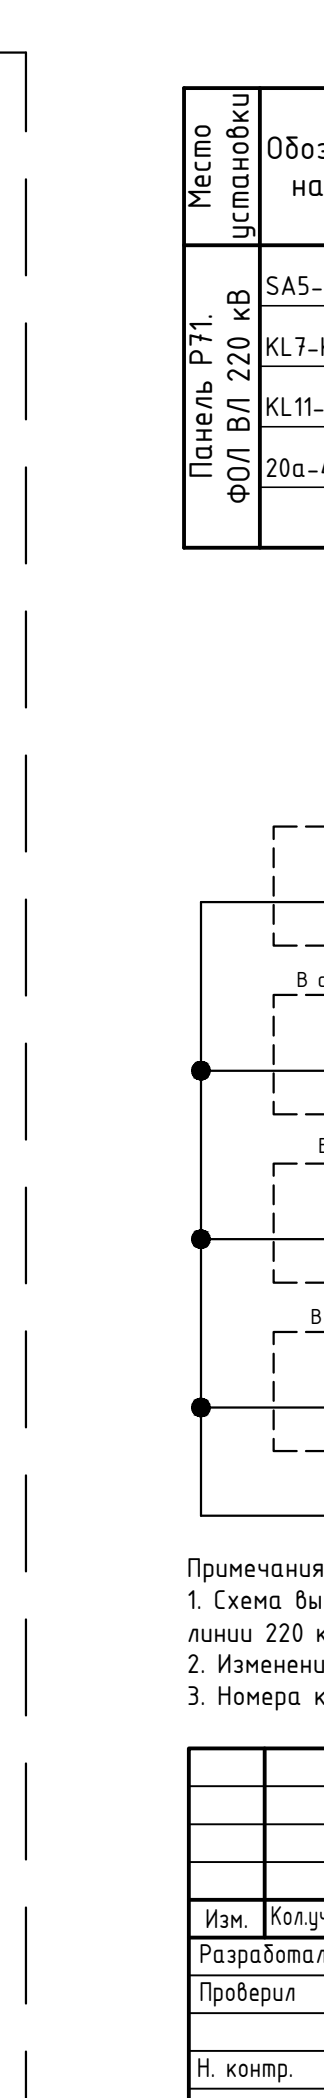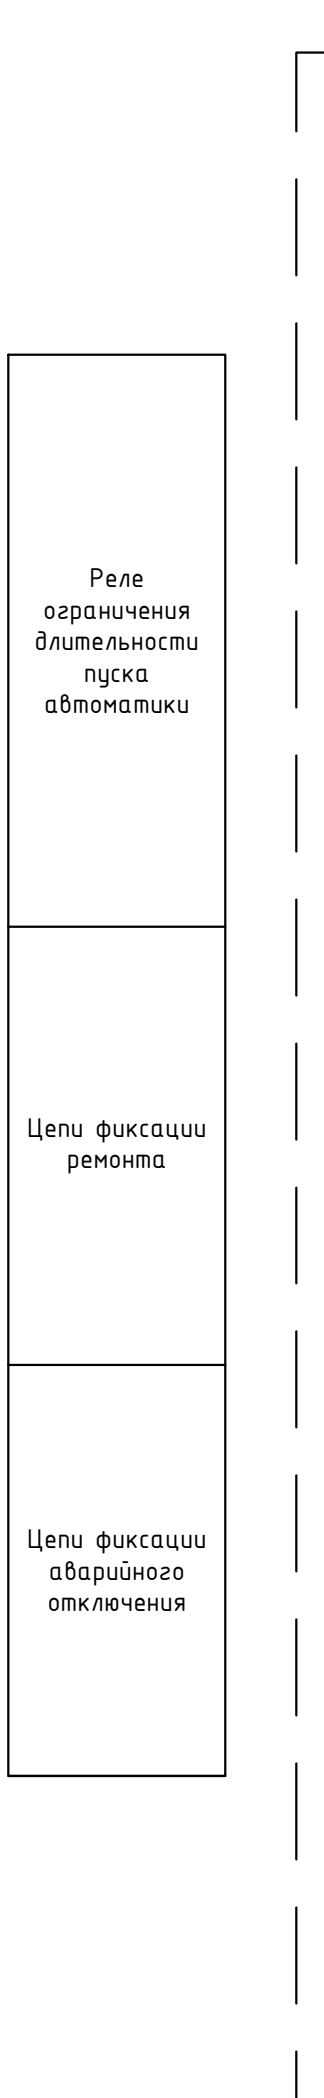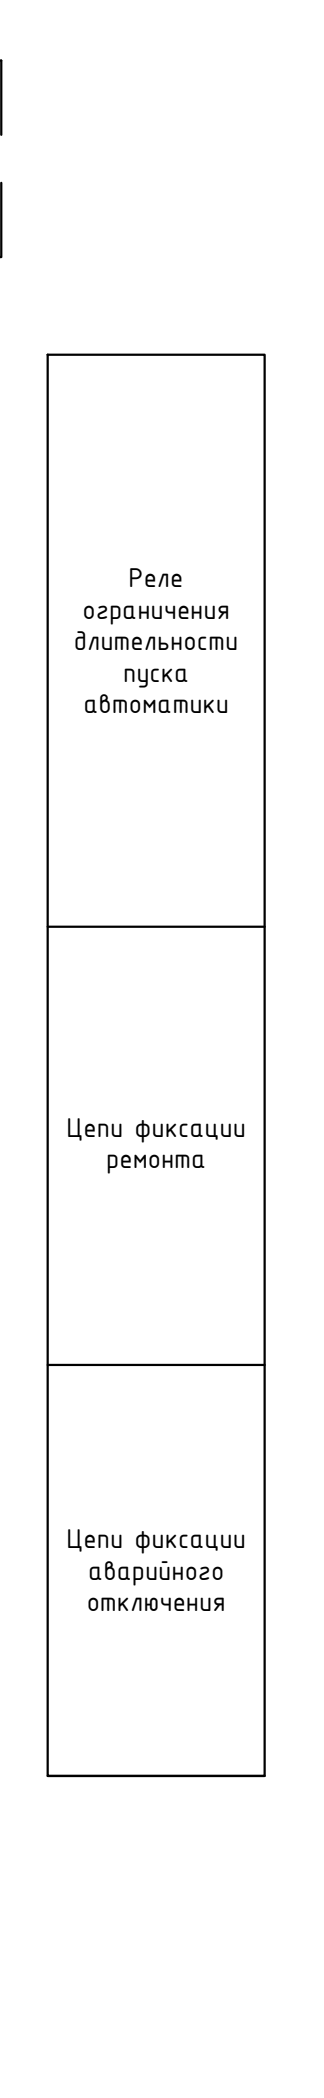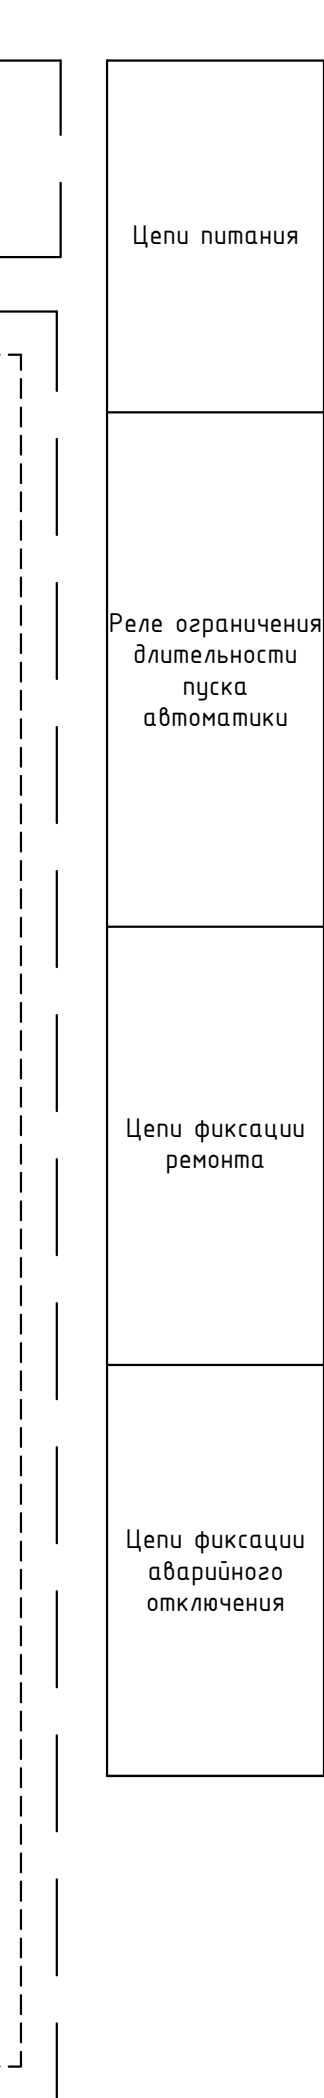

	РАС-11	В сх РАС	ФОЛ Печора – Усинская с отпайкой на ПС 220 кВ Сыня
	РАС-13		ФОЛ Печора/РЭЗ- Усинская с отп. на ПС 220 кВ Сыня
	РАС-15		ФОЛ Усинская- Газлифт
	РАС-17		ФОЛ Усинская- Возейская
	РАС-01		

				26-6020-2-УСН-022-ПА							
Лист	№ док.	Подп.	Дата			Страница	Лист	Листов			
Пашко			16.03.26	ПС 220 кВ Усинская. Принципиальные схемы ПА		P	13	2			
Максик			16.03.26								
Проскуркина			16.03.26	ОПУ Панель Р71. Изменения в существующей схеме ФЭЛ В/Л 220 кВ							

Панель Р70. ФСМ ВЛ 220 кВ Усинская-Газлифт, ВЛ 220 кВ Усинская-Возейская

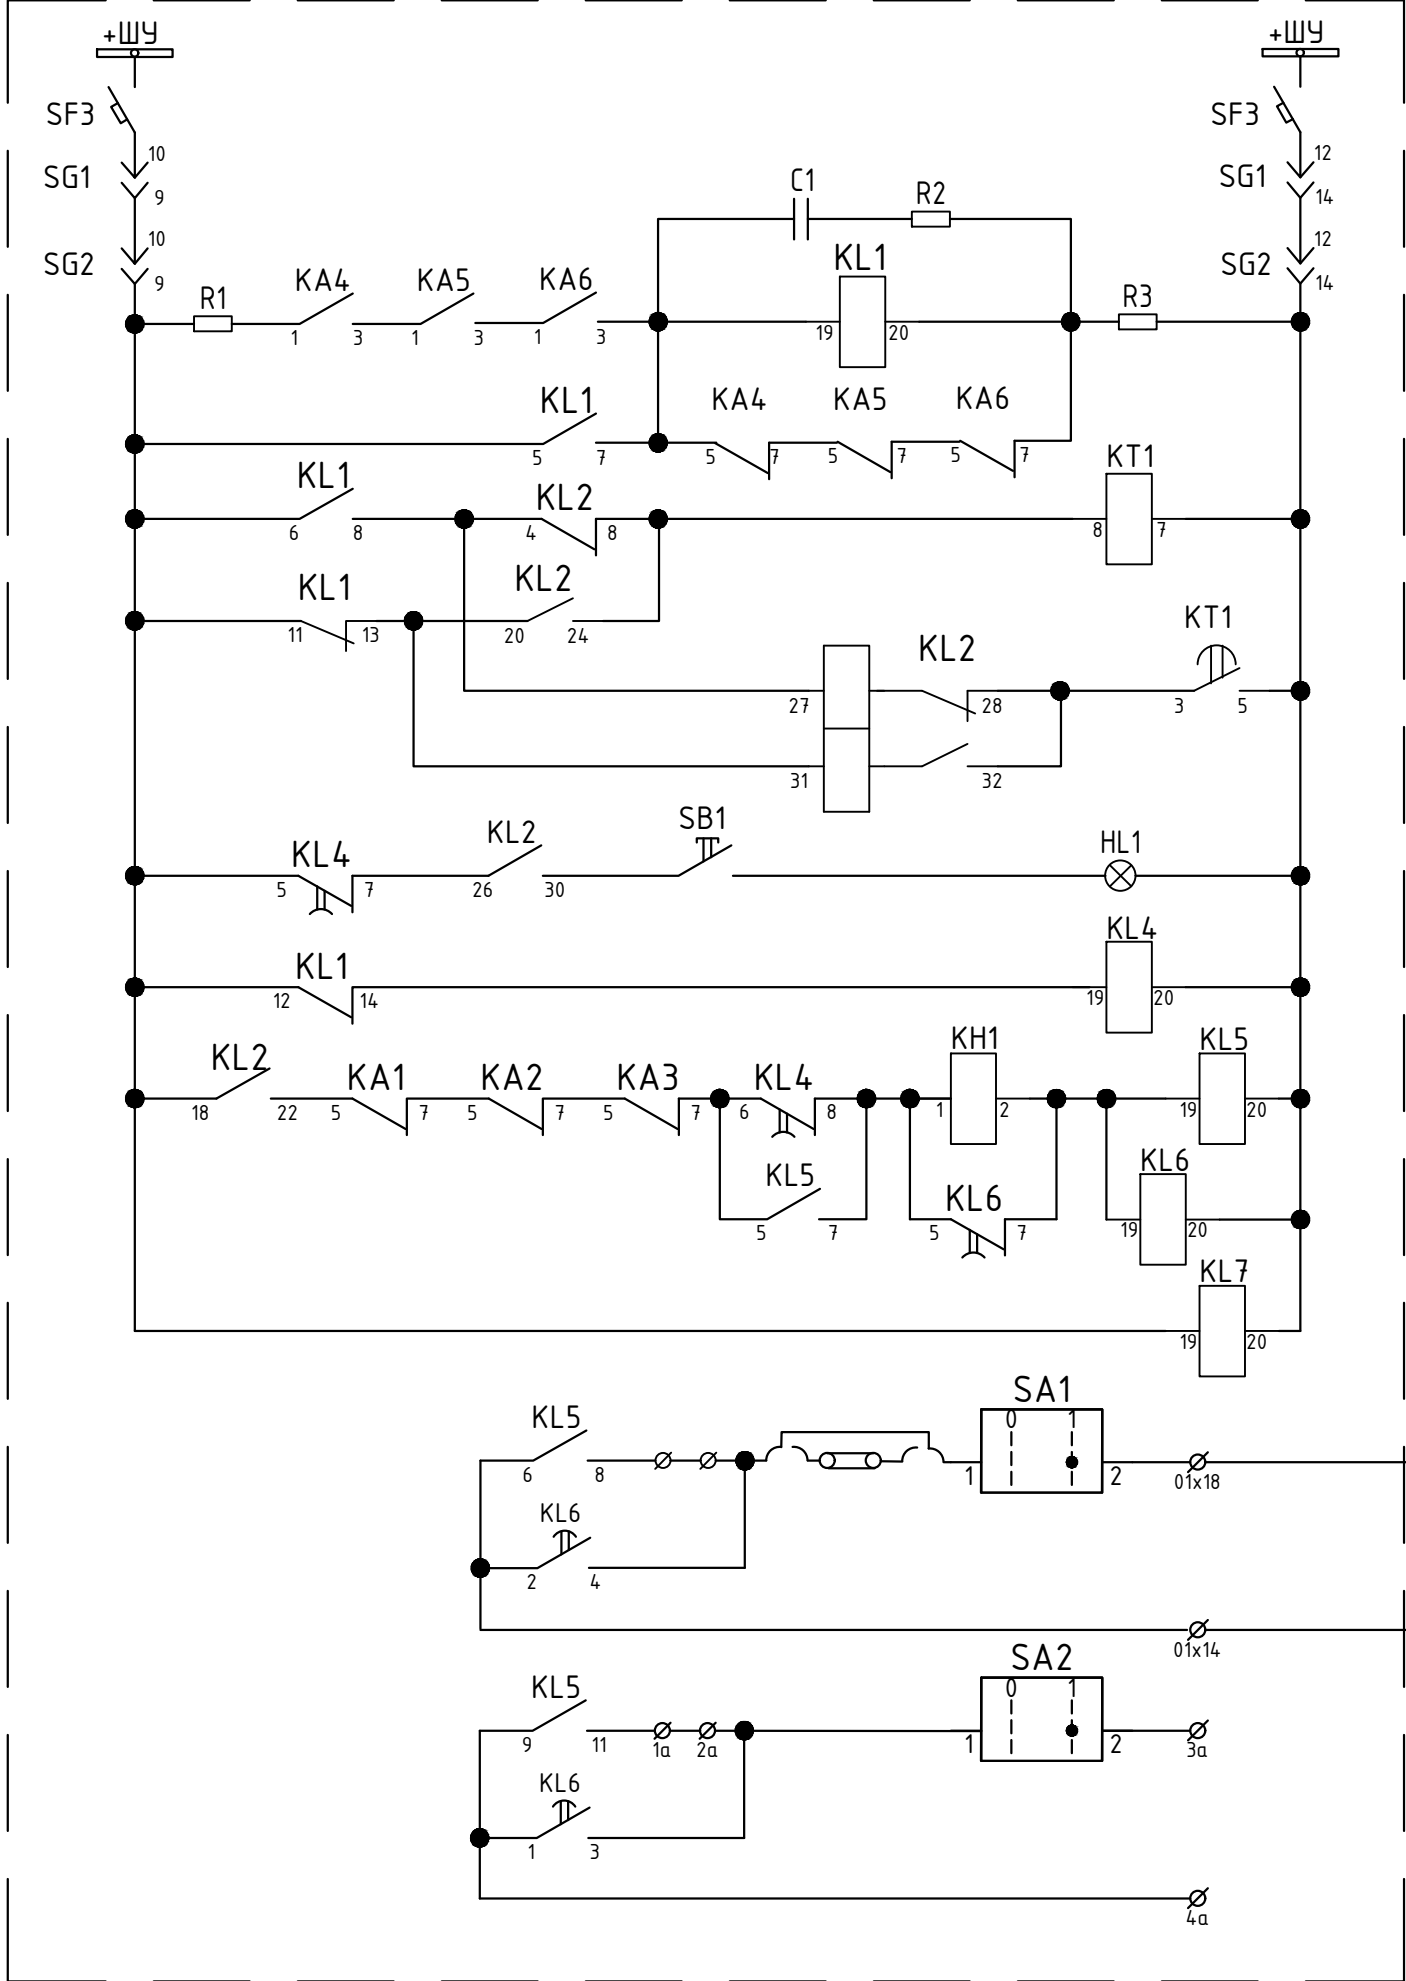


Фиксация мощности
предшествующего
режима

Фиксация
сброса мощности

В схему УПАК по ВЧ
ВЛ 220 кВ Печора-
Усинская с отпайкой на
ПС Сыня

В схему УПАК по ВЧ
ВЛ 220 кВ Печорская
ГРЭС- Усинская с
отпайкой на ПС Сыня
(резерв)

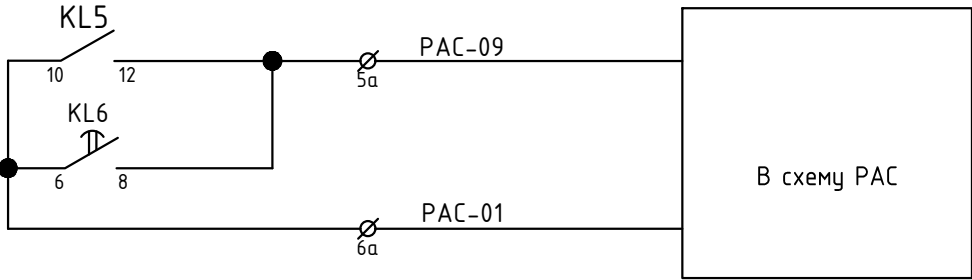


Примечания:
1. Схема выполнена на основании исполнительного чертежа "Полная схема.
Фиксация сброса мощности 220 кВ ЗБЛ на ПС Возейская и 1БЛ на ПС Газлифт.

						26-6020-2-УСН-022-ПА					
						Техпереворужение устройств РЗА, Замена ВЧ постов на ПС Сыктывкар, ПС Печора, ПС Северная, ПС Сыня, ПС Усинская, ПС Возейская, ПС Северный Воез, ПС Газлифт, ПС Воркута, ПС Инта, РП Первомайский (ПС Первомайская), ПС Плесецк, ПС Обозерская, ПС Савино, ПС Вельск, ПС Коноша, ПС Шангалы, ПС Заовражье, ПС Кизема, ПС Урдома (45 Шт.) в части 2го и 3го этапов					
1		зам	607/26		05.06.26						
Изм.	Кол.уч.	Лист	№ до	Подп.	Дата						
Разработал	Пашко				16.03.26	ПС 220 кВ Усинская.			Стадия	Лист	Листов
Проверил	Максюк				16.03.26	Принципиальные схемы ПА			Р	15	
Н. контр.	Проскурина				16.03.26	ОПУ. Панель Р70. Изменения в существующей схеме ФЕМ ВЛ 220 кВ Усинская-Газлифт, ВЛ 220 кВ Усинская-Возейская					
ГИП	Ярополова				16.03.26						


Согласовано					
Инв. № подл.	Подп. и дата	Взам. инв. №			

Панель Р73. КНР ВЛ 220 кВ ПечорГРЭС-Усин. с отп. (ВЛ-246), ВЛ 220 кВ Печора-Усин. с отп. (ВЛ-245)


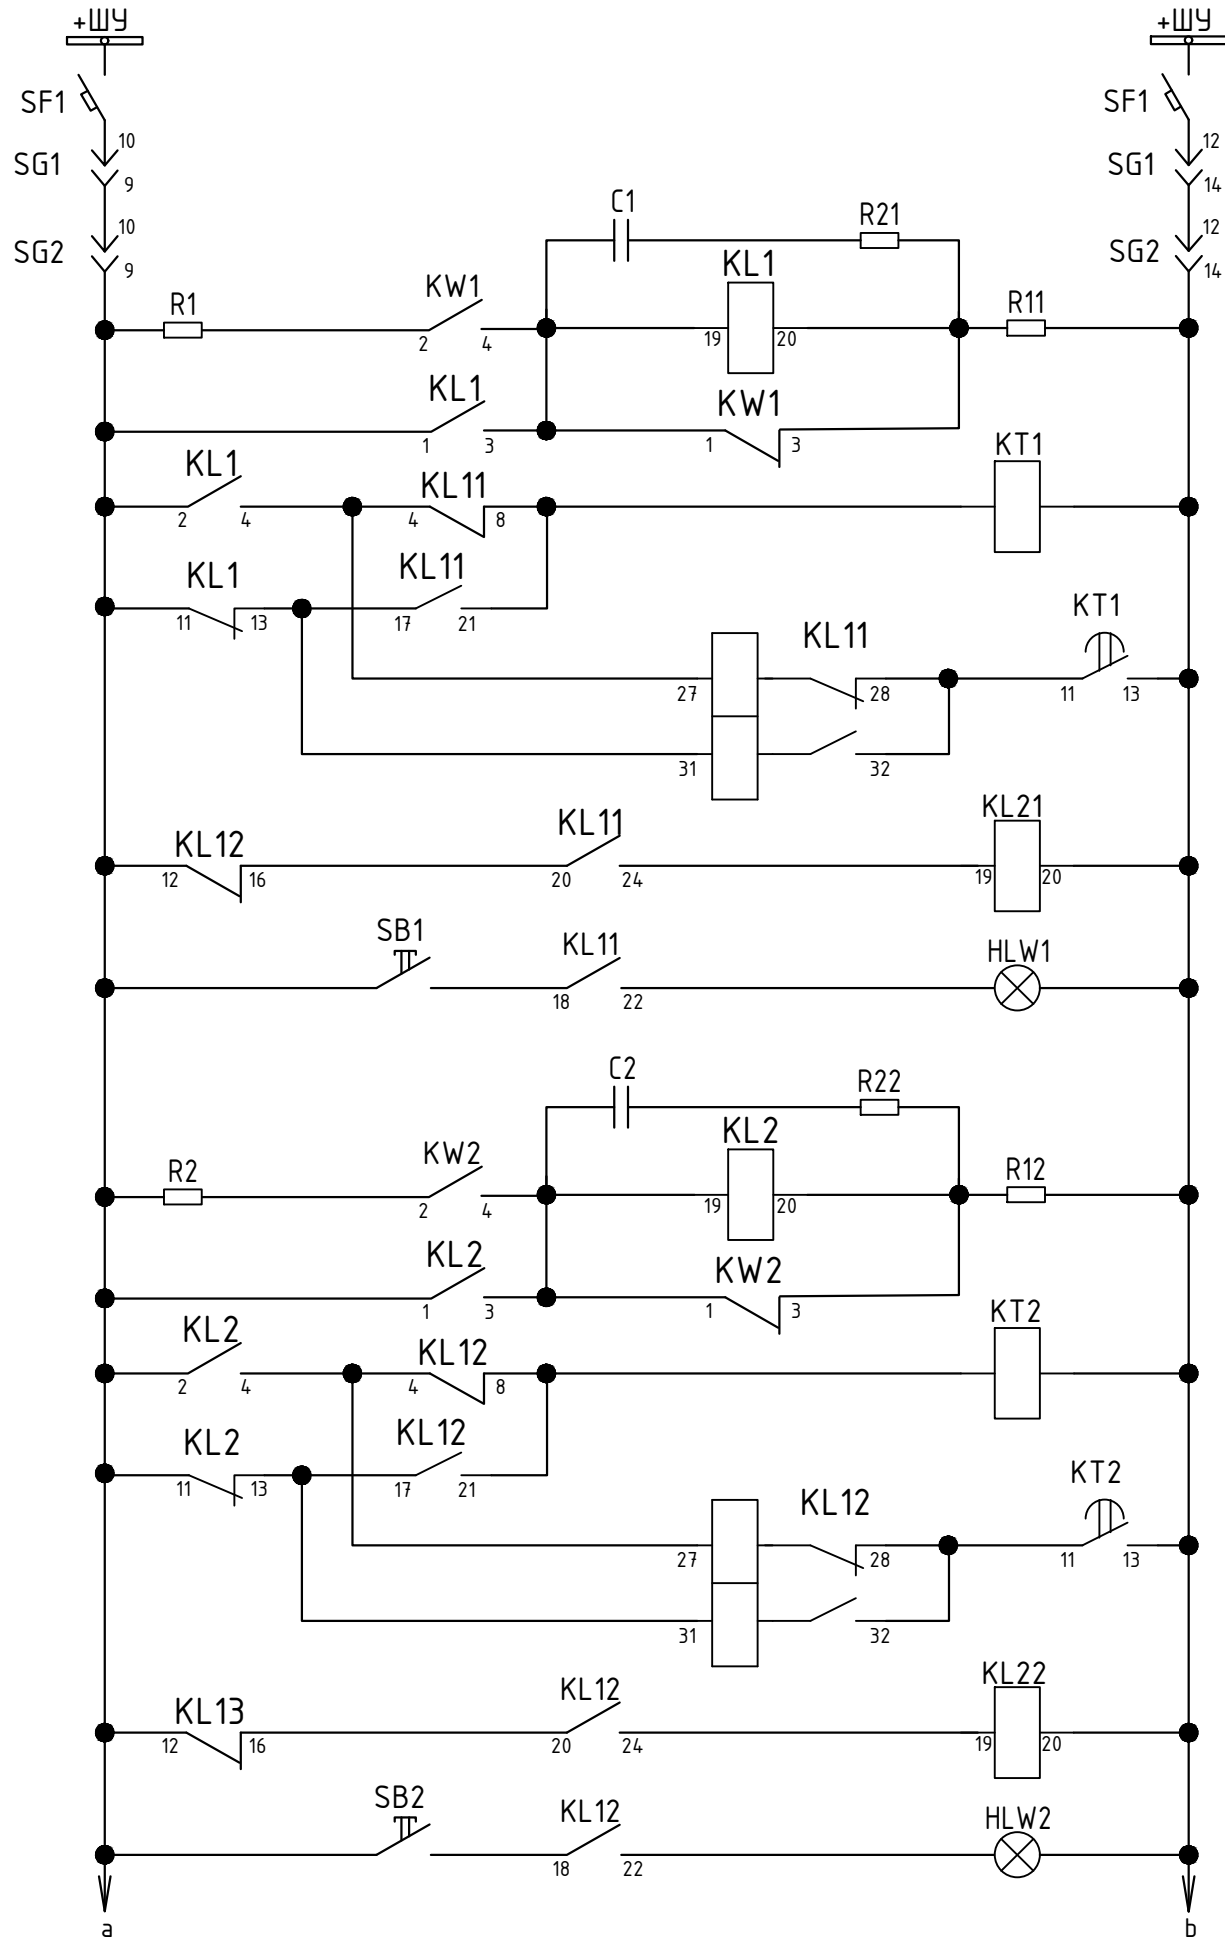


Фиксация мощности предшествующего режима


Панель Р73. КНР ВЛ 220 кВ ПечГРЭС-Усин. с отп. (ВЛ-246), ВЛ 220 кВ Печора-Усин. с отп. (ВЛ-245)

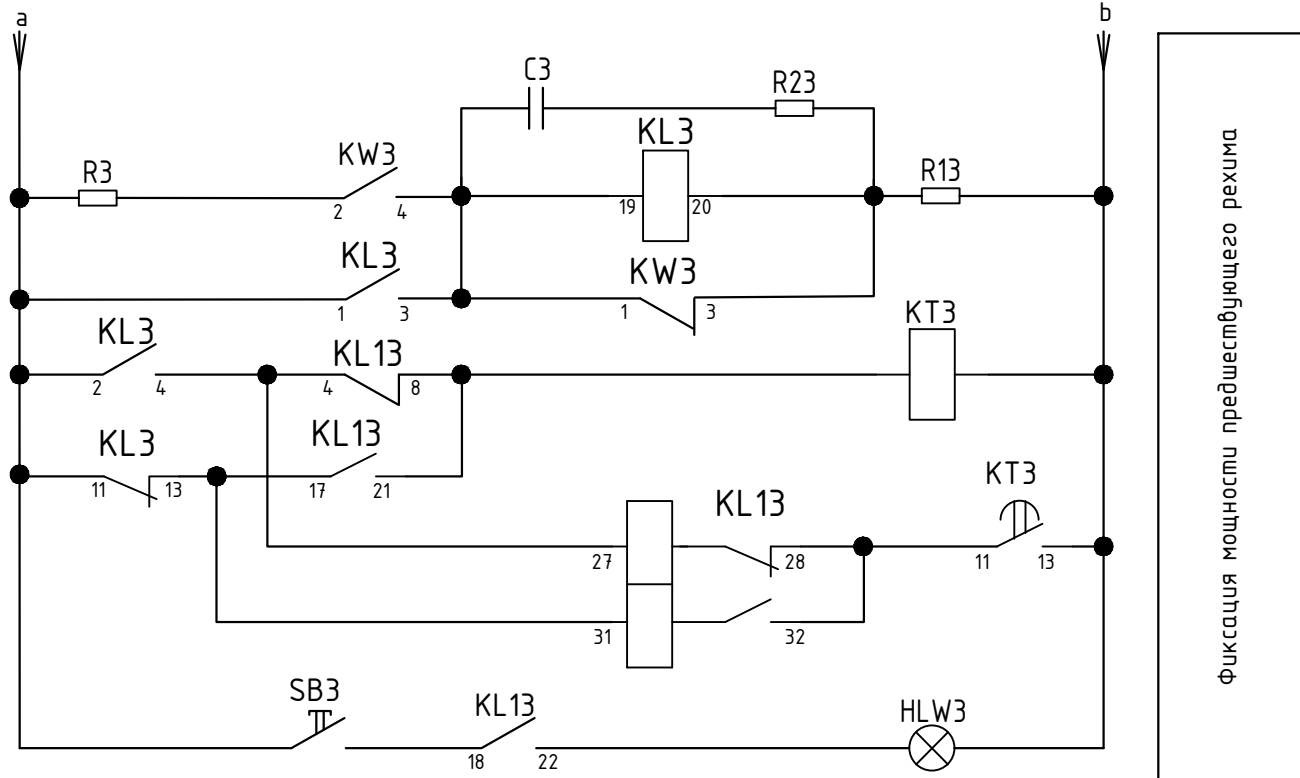

Фиксация мощности предшествующего режима

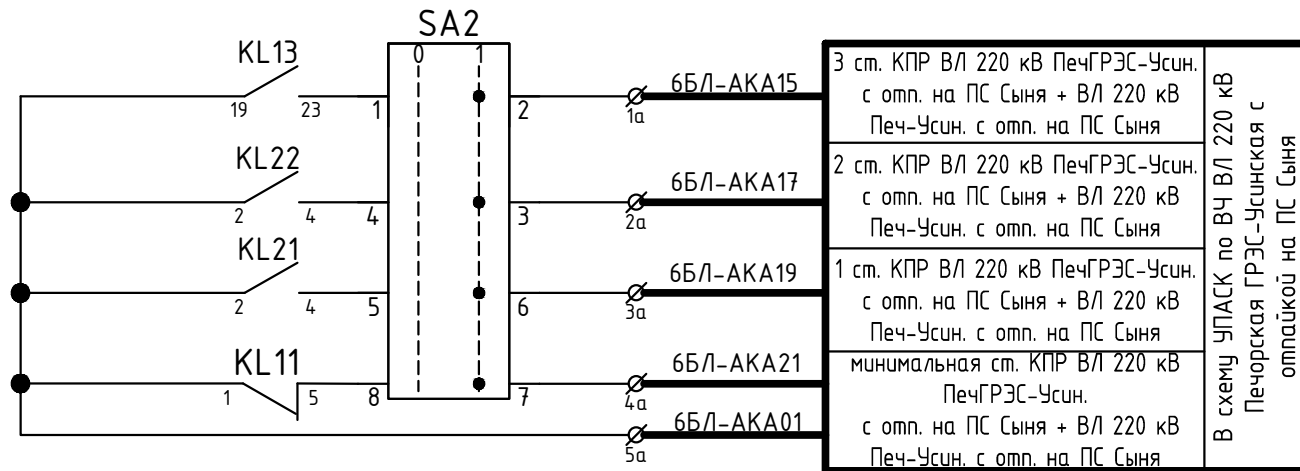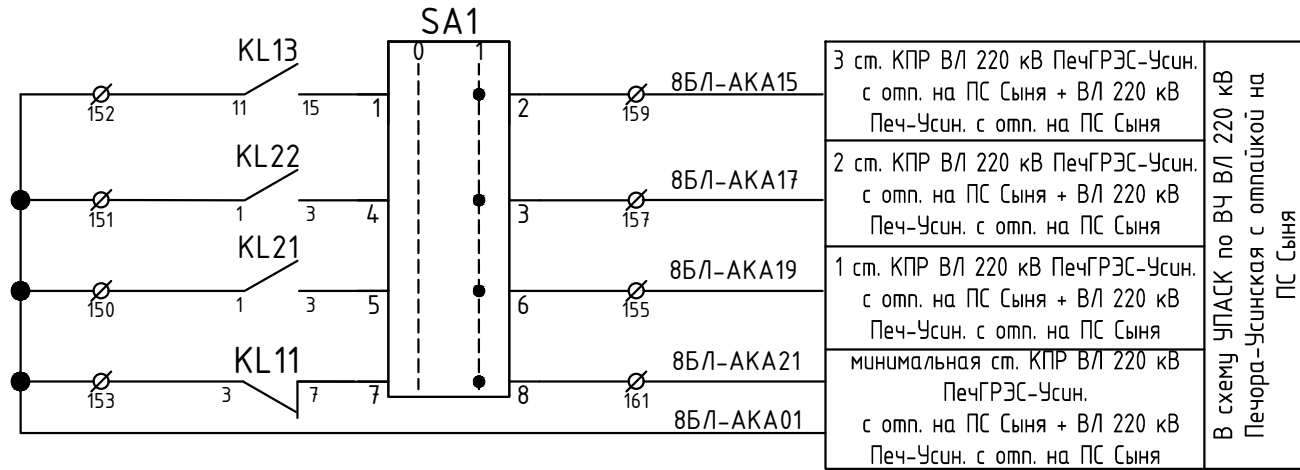


Панель Р73. КНР ВЛ 220 кВ ПечГРЭС-Усин. с отп. (ВЛ-246), ВЛ 220 кВ Печора-Усин. с отп. (ВЛ-245)

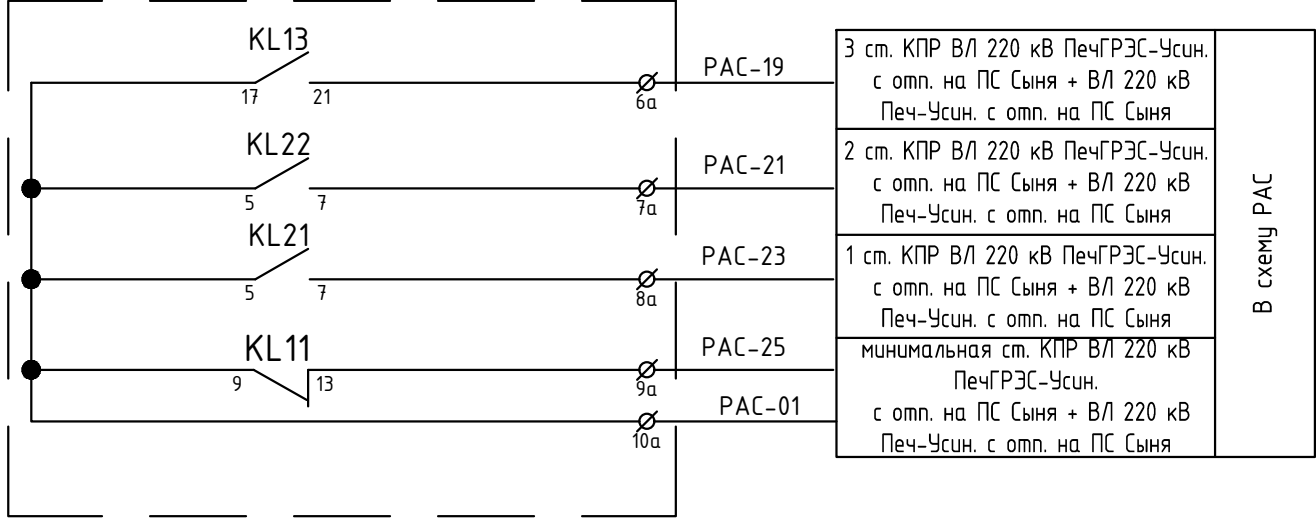

- Примечания:
1. Схема выполнена на основании исполнительного чертежа "Полная схема. Фиксация предшествующей мощности по линиям 8БЛ на ПС Печора и 6БЛ на Печорскую ГРЭС".
 2. Изменения по данному проекту показаны утолщенной линией


						26-6020-2-УСН-022-ПА					
						Техпереворужение устройств РЗА, Замена ВЧ постов на ПС Сыктывкар, ПС Печора, ПС Северная, ПС Сыня, ПС Усинская, ПС Воезская, ПС Северный Воез, ПС Газлифт, ПС Воркута, ПС Инта, РП Первомайский (ПС Первомайская), ПС Плесецк, ПС Обозерская, ПС Савино, ПС Вельск, ПС Коноша, ПС Шангалы, ПС Заовражье, ПС Кизема, ПС Урдома (45 Шт.) в части 2го и 3го этапов					
Изм.	Кол.уч.	Лист	№ док.	Подп.	Дата	ПС 220 кВ Усинская. Принципиальные схемы ПА			Стадия	Лист	Листов
Разработал	Пашко				16.03.26				Р	16	
Проверил	Максюк				16.03.26	ОП9. Панель Р73. Изменения в существующей схеме КНР ВЛ 220 кВ Печора-Усинская с отпайкой на ПС 220 кВ Сыня и ВЛ 220 кВ Печорская ГРЭС-Усинская с отпайкой на ПС 220 кВ Сыня					
Н. контр.	Проскурина				16.03.26						
ГИП	Ярополова				16.03.26						

Панель Р72. КПр ВЛ 220 кВ Усинская-Газлифт (ВЛ-251), ВЛ 220 кВ Усинская-Возейская. (ВЛ-252)



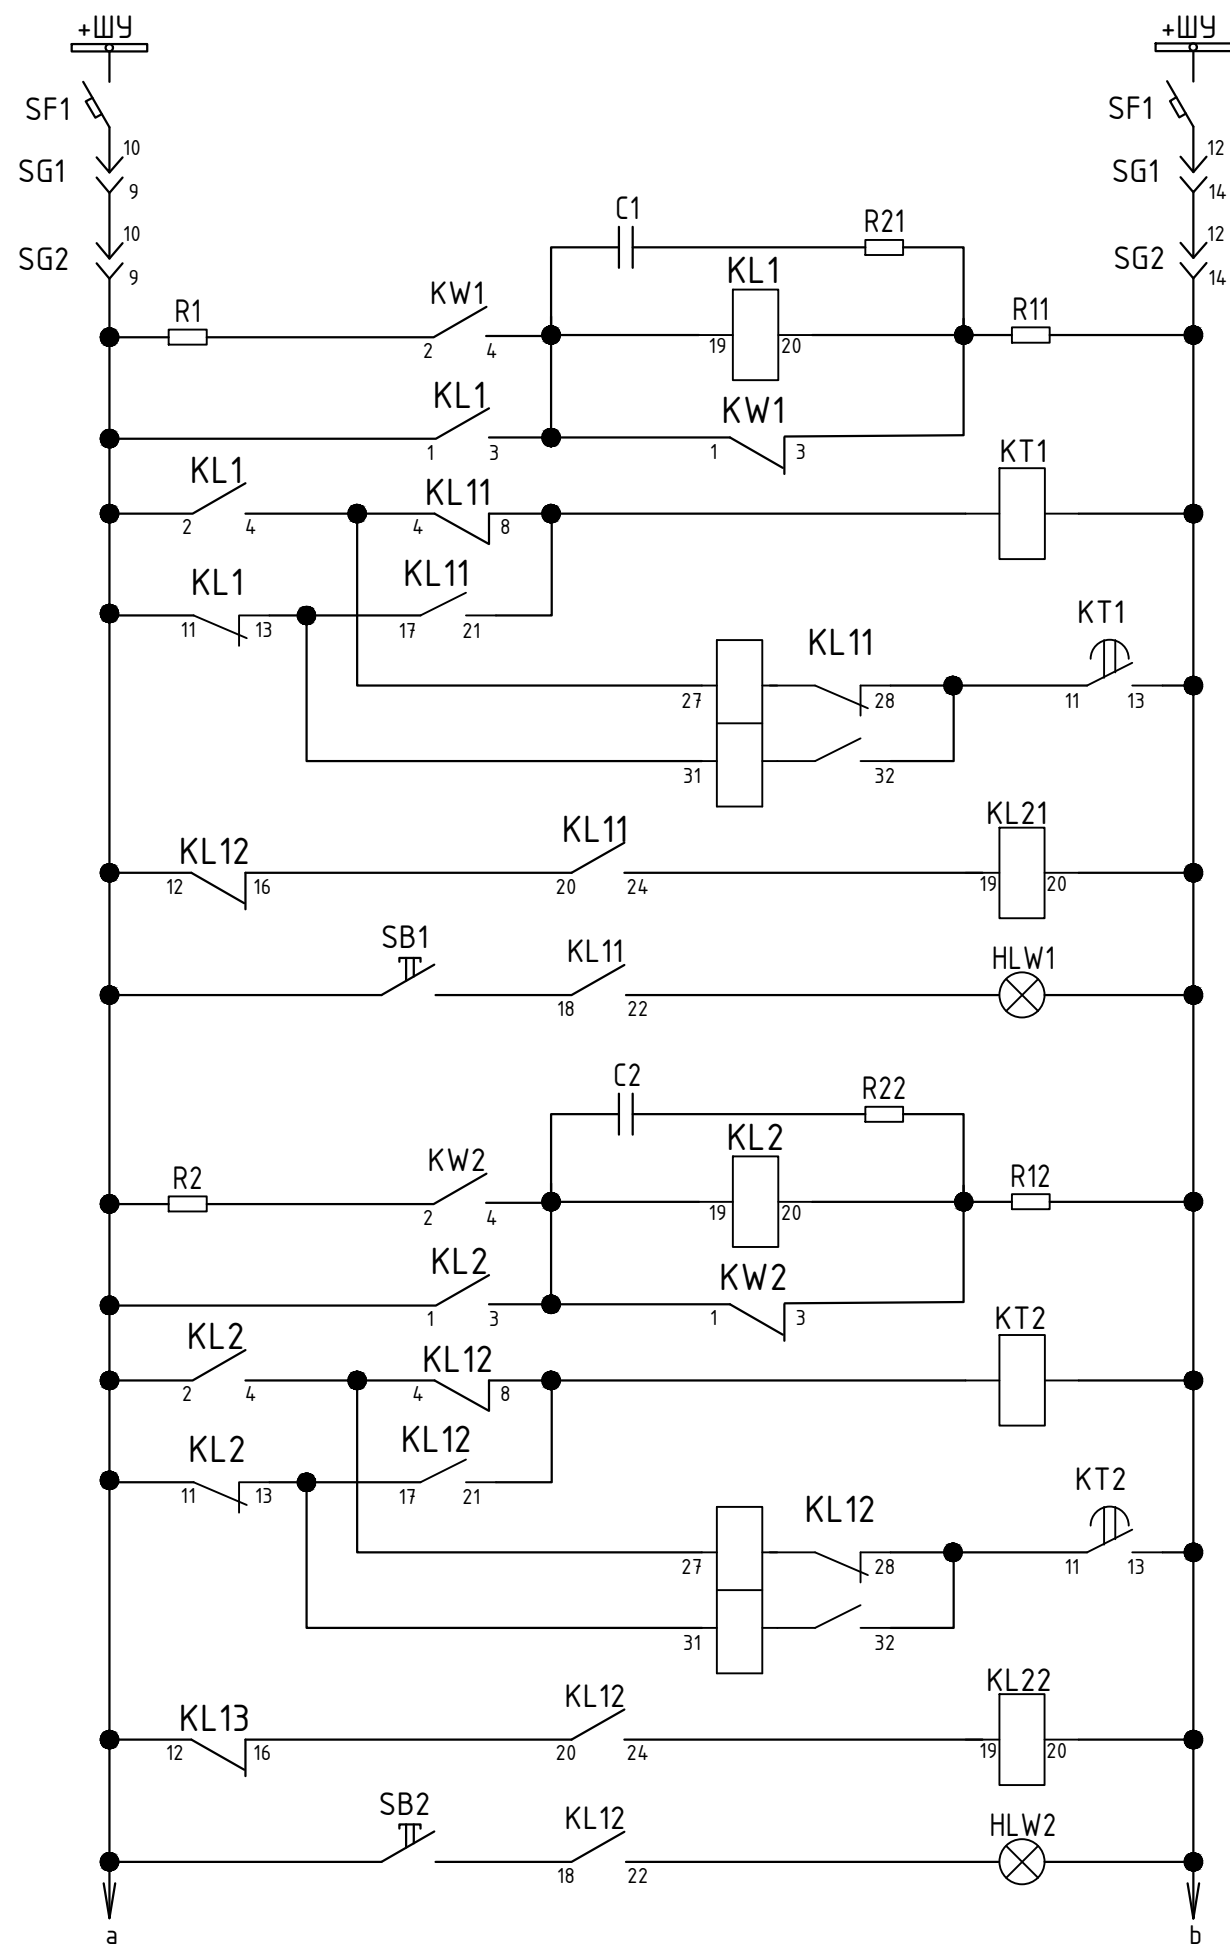


Фиксация мощности предшествующего режима

Панель Р72. КПр ВЛ 220 кВ Усинская-Газлифт (ВЛ-251), ВЛ 220 кВ Усинская-Возейская. (ВЛ-252)

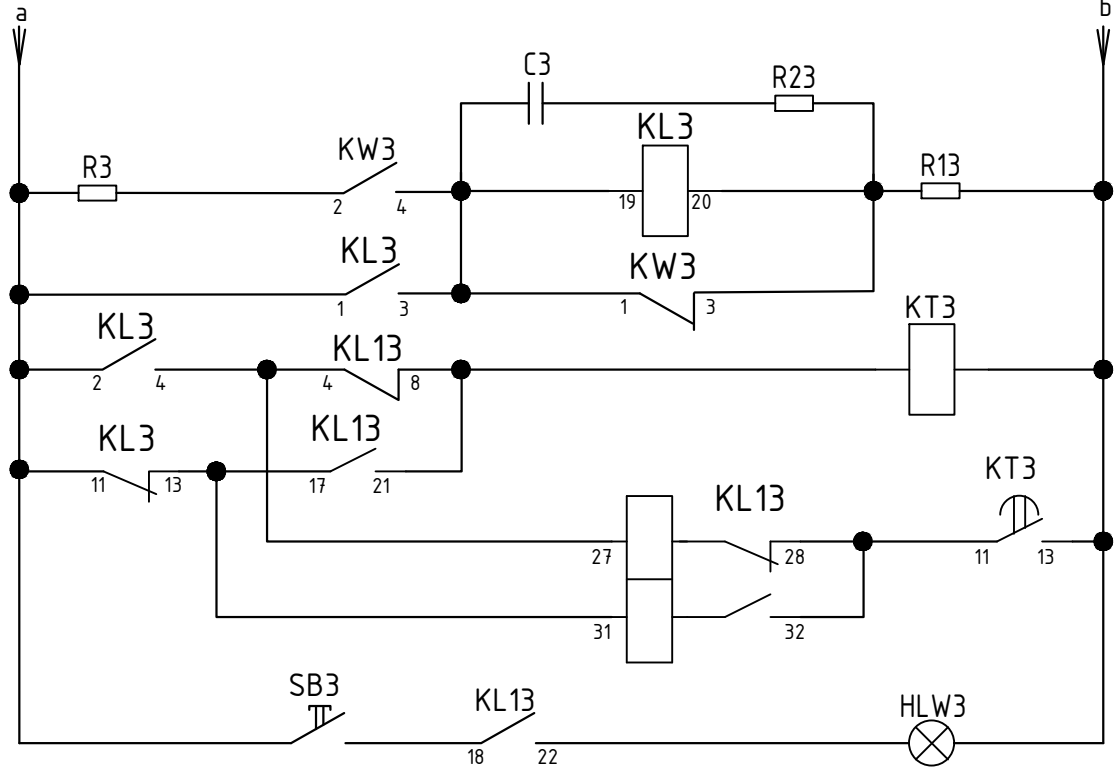


Фиксация мощности предшествующего режима

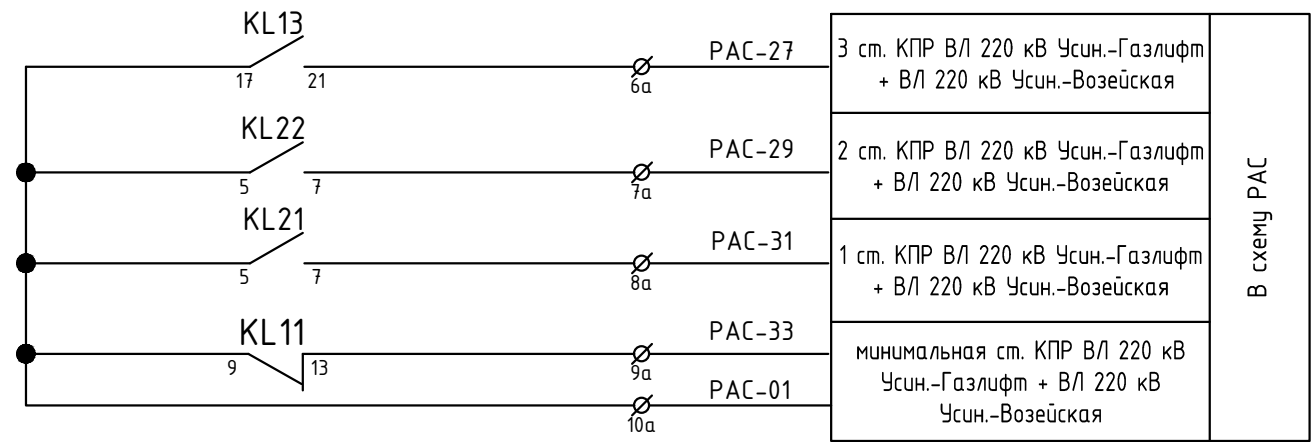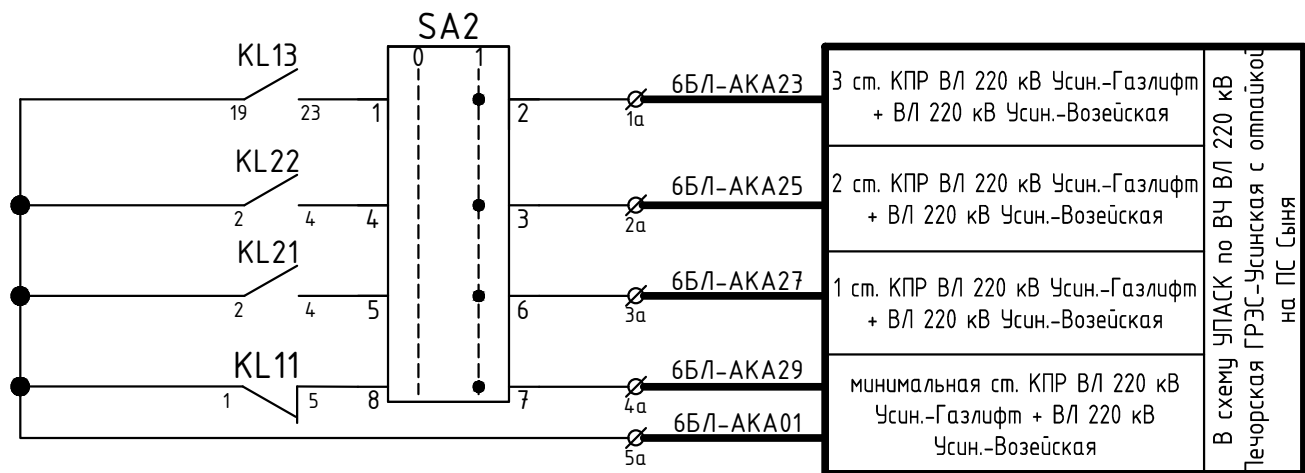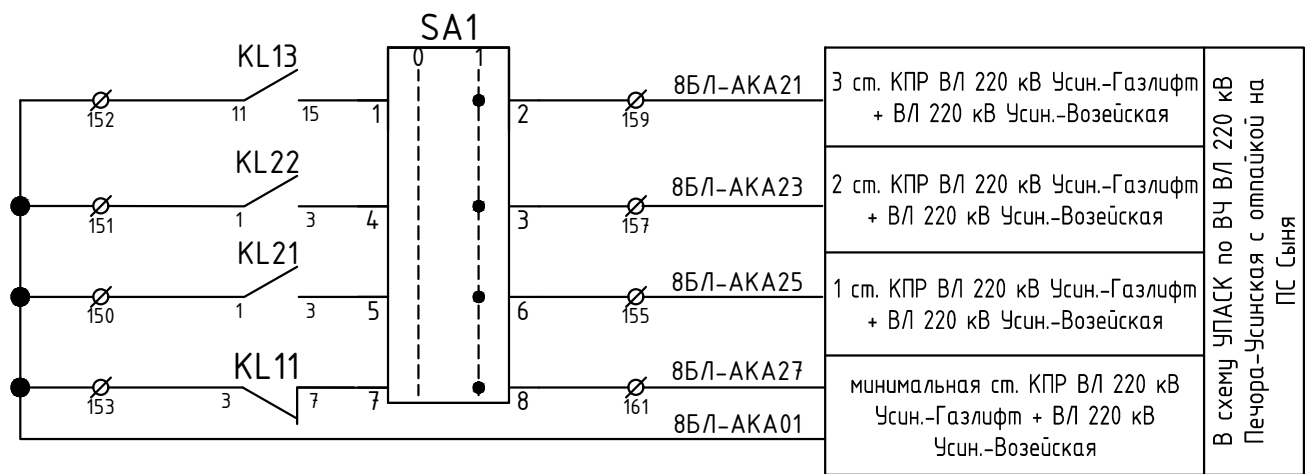

Примечания:
1. Схема выполнена на основании исполнительного чертежа "Полная схема. Фиксация предшествующей мощности по линиям 1БЛ на ПС Газлифт и 3БЛ на ПС Возейская".
2. Изменения по данному проекту показаны утолщенной линией

						26-6020-2-УСН-022-ПА			
						Техпереворужение устройств РЗА, Замена ВЧ постов на ПС Сыктывкар, ПС Печора, ПС Северная, ПС Сыня, ПС Усинская, ПС Возейская, ПС Северный Возей, ПС Газлифт, ПС Воркута, ПС Инта, РП Первомайский (ПС Первомайская), ПС Плесецк, ПС Обозерская, ПС Савино, ПС Вельск, ПС Коноша, ПС Шангалы, ПС Заовражье, ПС Кизема, ПС Урдома (45 Шт.) в части 2го и 3го этапов			
Изм.	Кол.уч.	Лист	№ док.	Подп.	Дата	ПС 220 кВ Усинская. Принципиальные схемы ПА	Стадия	Лист	Листов
Разработал	Пашко				16.03.26		Р	17	
Проверил	Максюк				16.03.26				
Н. контр.	Проскурина				16.03.26				
ГИП	Ярополова				16.03.26				
						ОП9. Панель Р72. Изменения в существующей схеме КПр ВЛ 220 кВ Усинская-Возейская и ВЛ 220 кВ Усинская-Газлифт	 НЭК ЮНИТЕЛ		

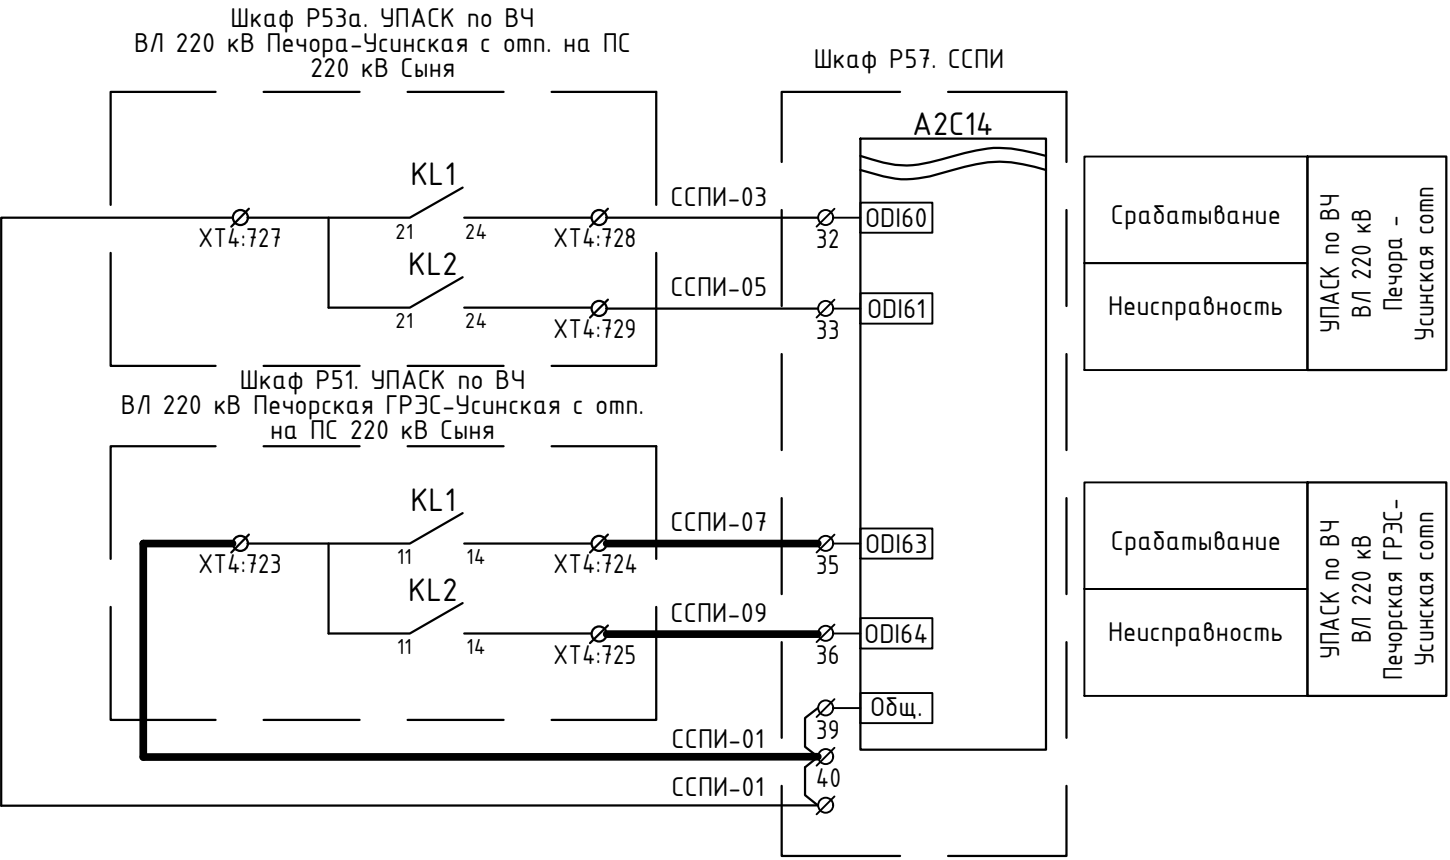

Примечания:


1. Схема выполнена на основании схемы "Монтажные схемы подключений цепей телесигнализации ПТК ССПИ ПС Усинская", выполненная в рамках титула «Проведение работ по модернизации и расширению систем телемеханики и передачи информации (ПТК ССПИ) в зоне ответственности Филиала "ПАО "ФСК ЕЭС" МЭС Северо-Запада", шифр ПГИ-021012-04.08.РД.

2. Изменения по данному проекту показаны утолщенной линией.

Согласовано					
Инв. № подл.	Подп. и дата	Взам. инв. №			

						26-6020-2-УСН-022-ПА				
						Техпереворужение устройств РЗА, Замена ВЧ постов на ПС Сыктывкар, ПС Печора, ПС Северная, ПС Сыня, ПС Усинская, ПС Возейская, ПС Северный Возей, ПС Газлифт, ПС Воркута, ПС Инта, РП Первомайский (ПС Первомайская), ПС Плесецк, ПС Обозерская, ПС Савино, ПС Вельск, ПС Коноша, ПС Шангалы, ПС Заовражье, ПС Кизема, ПС Урдома (45 Шт.) в части 2го и 3го этапов				
Изм.	Кол.уч.	Лист	№ док.	Подп.	Дата	ПС 220 кВ Усинская. Принципиальные схемы ПА		Стадия	Лист	Листов
Разработал	Пашко				16.03.26			Р	18	
Проверил	Максюк				16.03.26	ОПУ. Щкаф Р57. Изменения в существующей схеме ССПИ		 НЭК ЮНИТЕЛ		
Н. контр.	Проскурина				16.03.26					
ГИП	Ярополова				16.03.26					

ОПУ. Панель Р10. ЦРАП

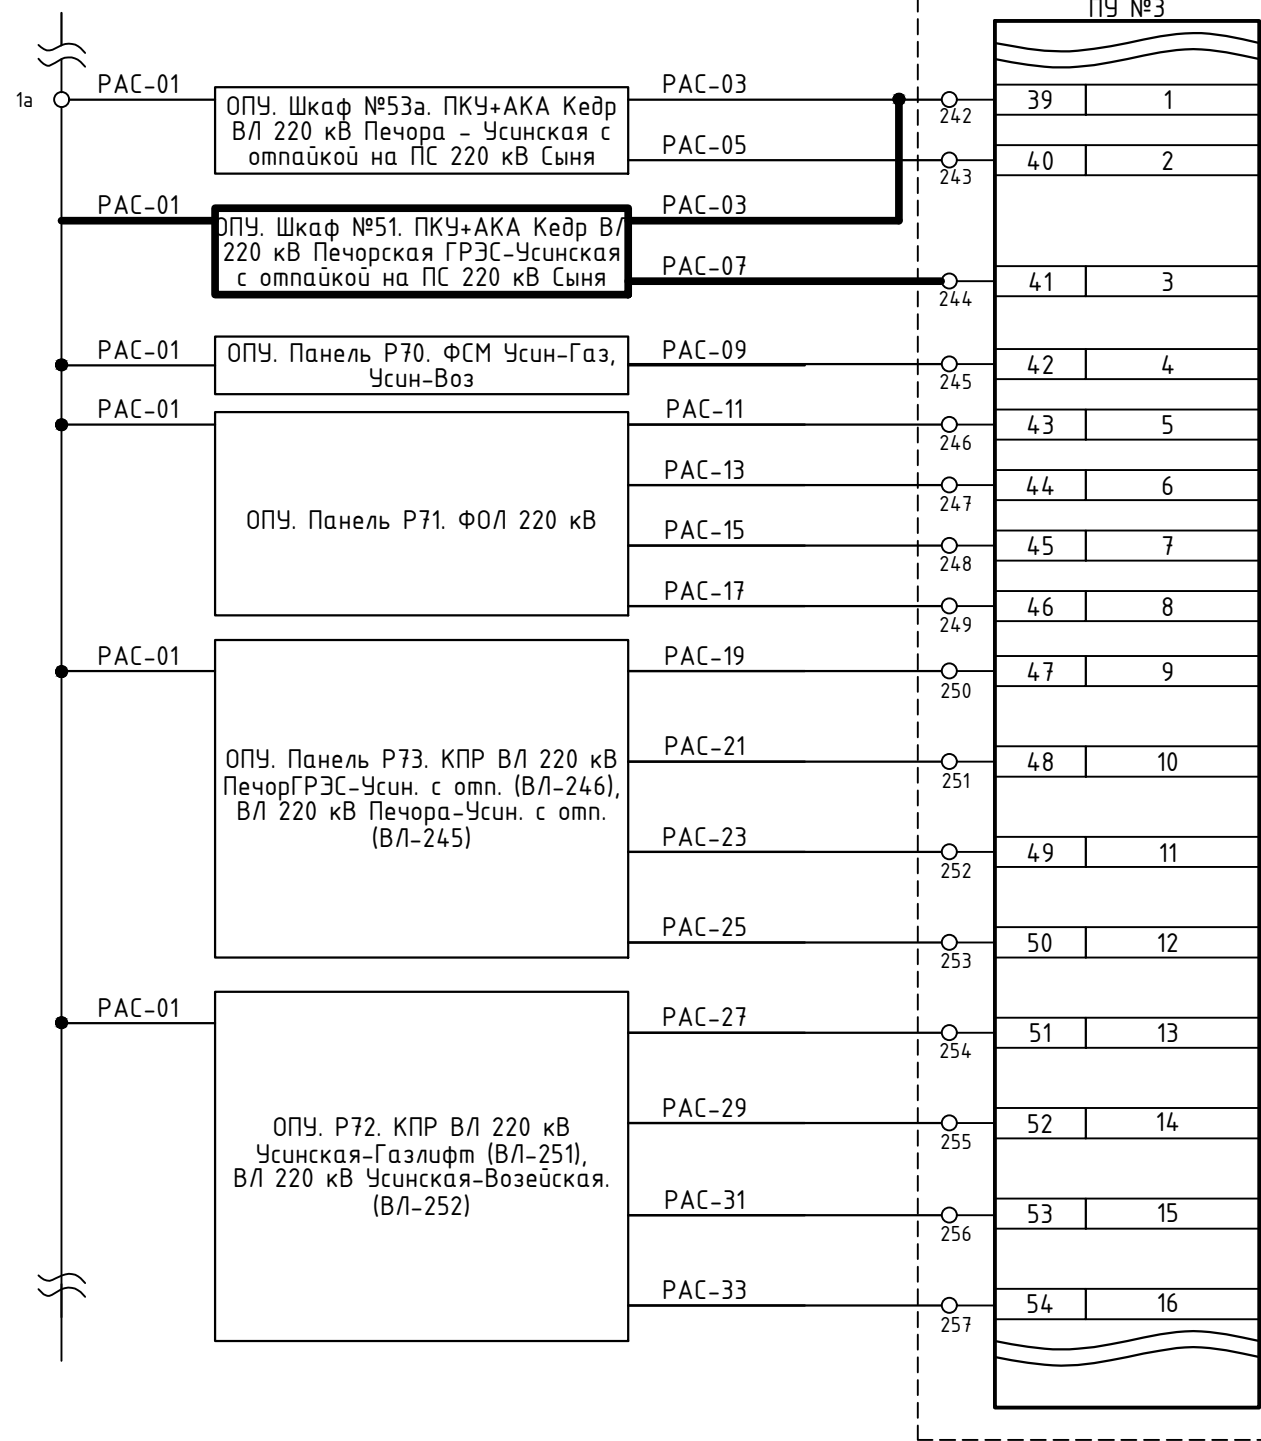

Срабатывание
Неисправность
Неисправность
ФСМ ВЛ 220 кВ Газл.-Усин.+ ВЛ 220 кВ Усин.-Воз.
ФОЛ Печора-Усин. с отп.
ФОЛ ПГРЭС-Усин с отп.
ФОЛ Усинская-Газлифт
ФОЛ Усинская-Возейская
Передача коман. 3 ст. КПП ВЛ 220 кВ ПГРЭС-Усин. с отп.+ ВЛ 220 кВ Печ-Усин. с отп.
Передача коман. 2 ст. КПП ВЛ 220 кВ ПГРЭС-Усин. с отп.+ ВЛ 220 кВ Печ-Усин. с отп.
Передача коман. 1 ст. КПП ВЛ 220 кВ ПГРЭС-Усин. с отп.+ ВЛ 220 кВ Печ-Усин. с отп.
Передача коман. миним. ст. КПП ВЛ 220 кВ ПГРЭС-Усин. с отп.+ ВЛ 220 кВ Печ-Усин. с отп.
Передача коман. 3 ст. КПП ВЛ 220 кВ Усин.-Газлифт + ВЛ 220 кВ Усин.-Возейская
Передача коман. 2 ст. КПП ВЛ 220 кВ Усин.-Газлифт + ВЛ 220 кВ Усин.-Возейская
Передача коман. 1 ст. КПП ВЛ 220 кВ Усин.-Газлифт + ВЛ 220 кВ Усин.-Возейская
Передача коман. миним. ст. КПП ВЛ 220 кВ Усин.-Газлифт + ВЛ 220 кВ Усин.-Возейская

Примечание:


Изменения по данному проекту показаны утолщенной линией.

Согласовано			
Инв. № подл.	Взам. инв. №	Подп. и дата	

						26-6020-2-УСН-022-ПА		
						Техпереворужение устройств РЗА, Замена ВЧ постов на ПС Сыктывкар, ПС Печора, ПС Северная, ПС Сыня, ПС Усинская, ПС Возейская, ПС Северный Возей, ПС Газлифт, ПС Воркута, ПС Инта, РП Первомайский (ПС Первомайская), ПС Плесецк, ПС Обозерская, ПС Савино, ПС Вельск, ПС Коноша, ПС Шангалы, ПС Заовражье, ПС Кизема, ПС Урдома (45 Шт.) в части 2го и 3го этапов		
Изм.	Кол.уч.	Лист	№ док.	Подп.	Дата	ПС 220 кВ Усинская. Принципиальные схемы ПА	Стадия	Лист
Разработал	Пашко				16.03.26		Р	19
Проверил	Максюк				16.03.26	ОПУ. Панель Р10. Изменения в существующей схеме РАС		
Н. контр.	Проскурина				16.03.26			
ГИП	Ярополова				16.03.26			

Согласовано				
Инв. № подл.				
Подп. и дата				
Взам. инв. №				


Передача команды №1	Телеотключение с пуском УРОВ и запретом АПВ ВЛ 220 кВ Печорская ГРЭС-Усинская с отпайкой на ПС 220 кВ Сыня Телеотключение с пуском УРОВ и запретом АПВ ВЛ 220 кВ Печора-Усинская с отпайкой на ПС 220 кВ Сыня
Передача команды №6	Телеотключение с пуском УРОВ и запретом АПВ ВЛ 220 кВ Печора-Усинская с отпайкой на ПС 220 кВ Сыня

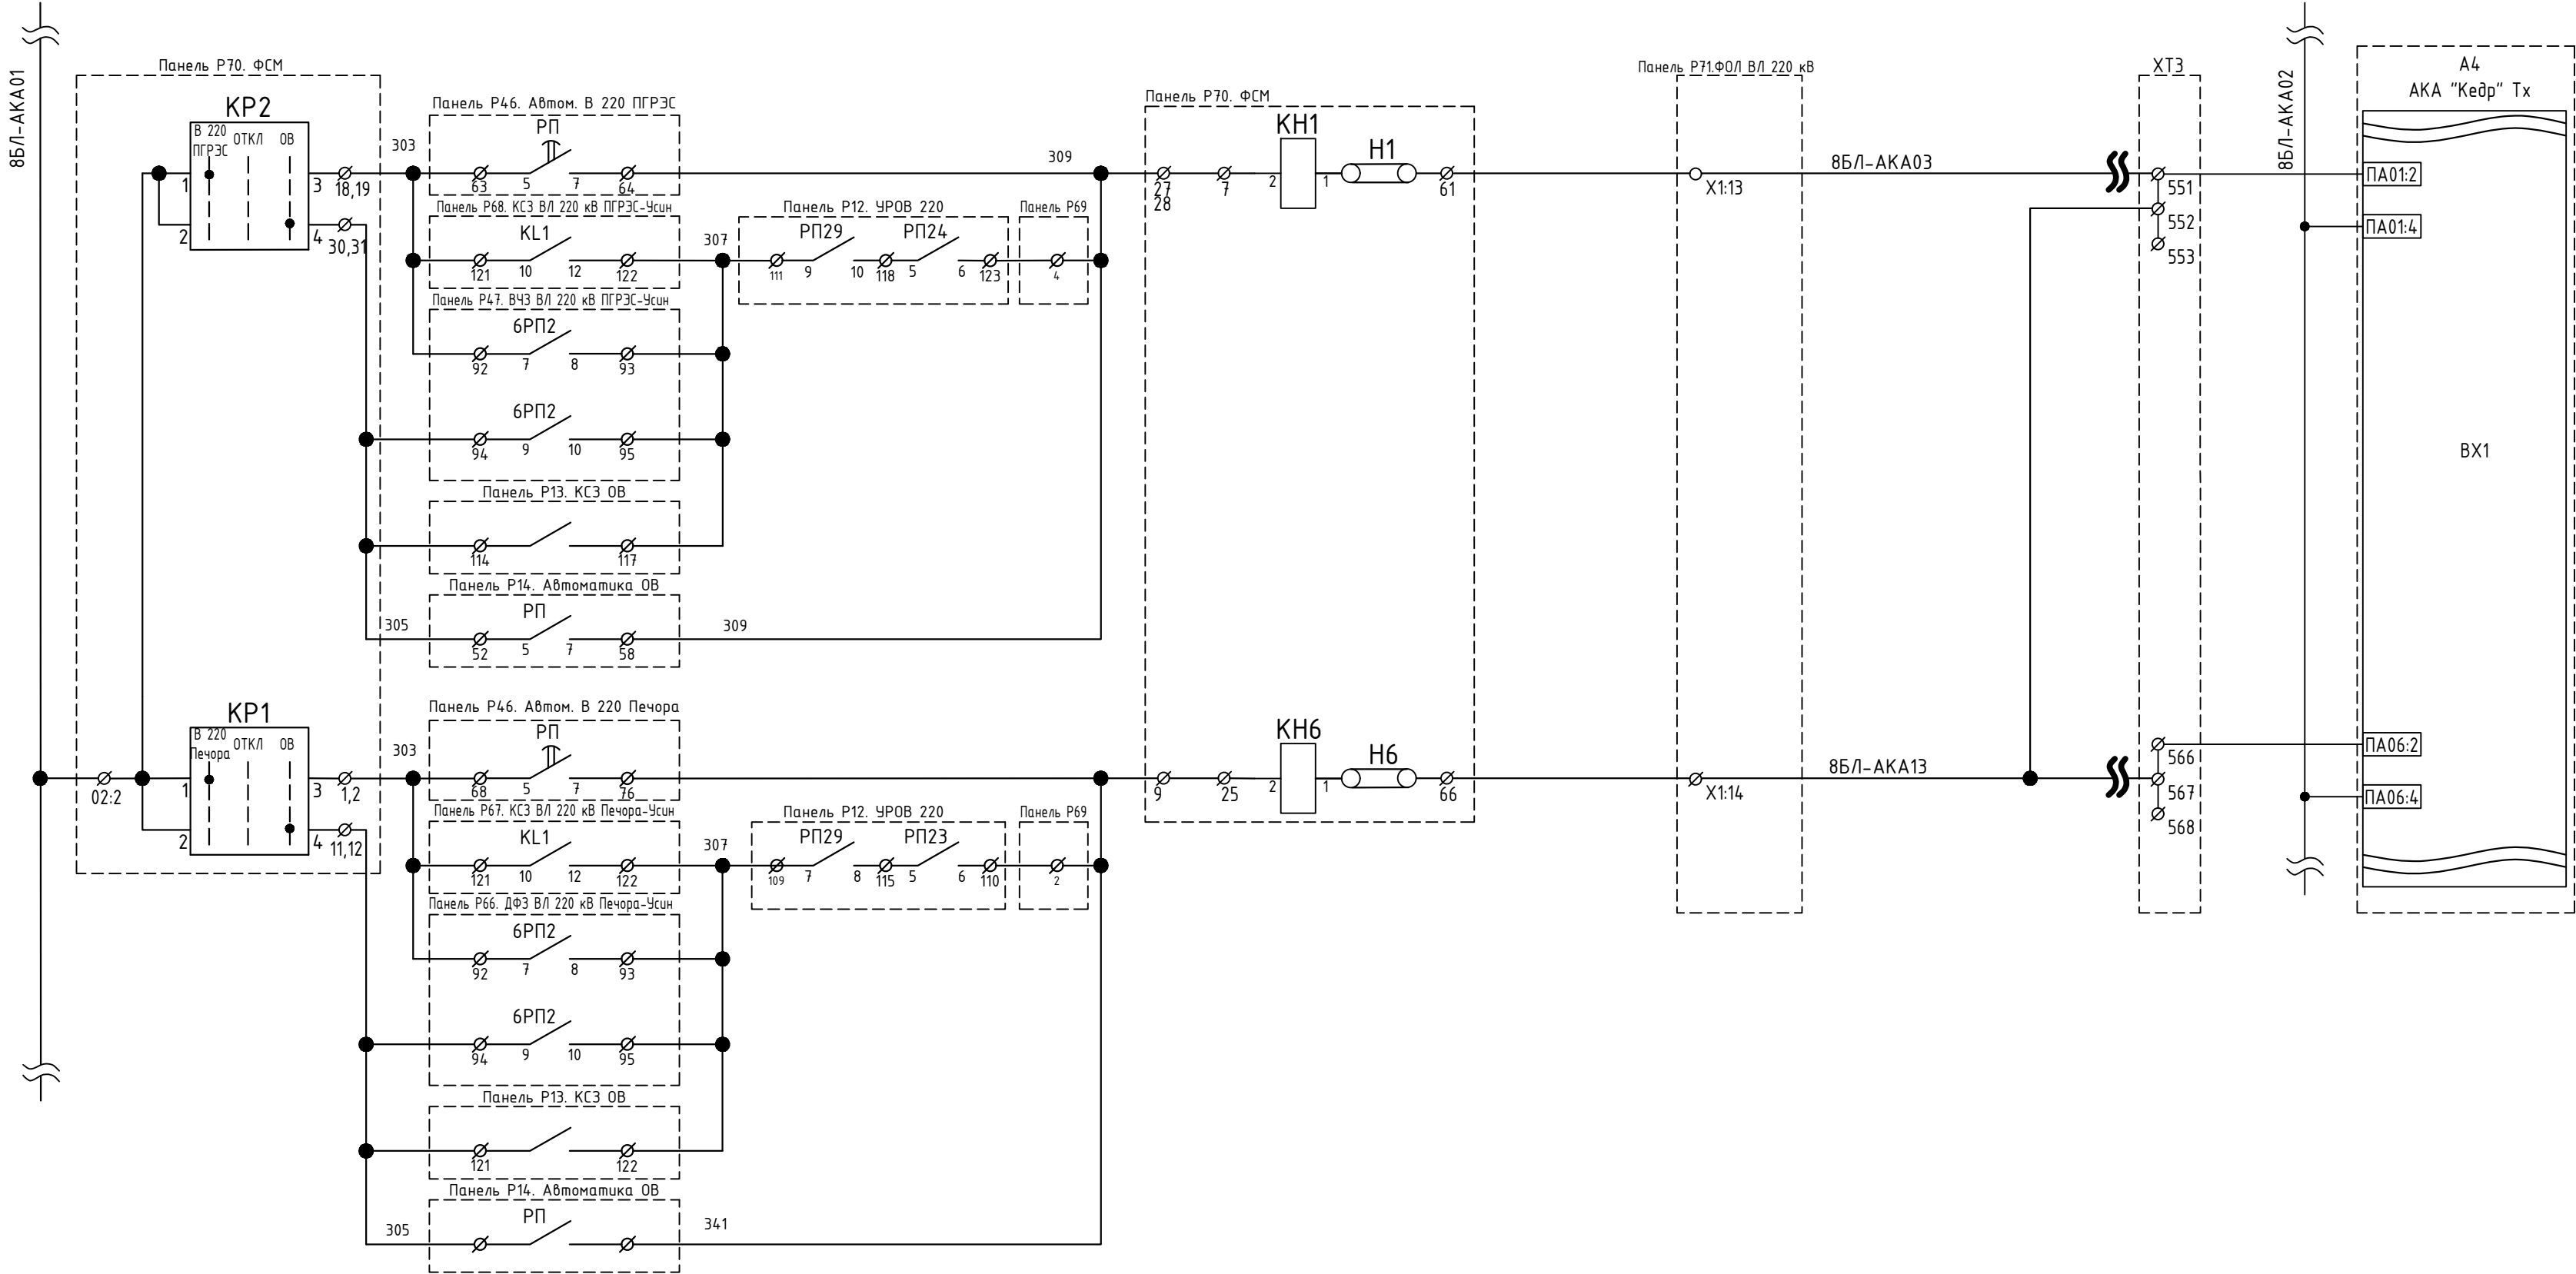

Примечание:

- В рамках данного титула на втором этапе строительства необходимо выполнить переадресацию команды №6 на пуск команды №1:
- вывести цепи приема команды №1 “Телеотключение с пуском УРОВ и запретом АПВ ВЛ 220 кВ Печорская ГРЭС-Усинская с отпайкой на ПС 220 кВ Сыня” на клеммах шкафа Р53а. УПАСК по ВЧ ВЛ 220 кВ Печора-Усинская с отпайкой на ПС 220 кВ Сыня, отсоединяются жилы кабеля с показанными на схеме марками цепей
- выполнить подключение сигнала «Телеотключение с пуском УРОВ и запретом АПВ ВЛ 220 кВ Печора-Усинская с отпайкой на ПС 220 кВ Сыня» на пуск команды №1
- Изменения по данному проекту показаны утолщенной линией

						26-6020-2-УСН-022-ПА				
						Техпереворужение устройств РЗА, Замена ВЧ постов на ПС Сыктывкар, ПС Печора, ПС Северная, ПС Сыня, ПС Усинская, ПС Воезская, ПС Северный Воез, ПС Газлифт, ПС Воркута, ПС Инта, РП Первомайский (ПС Первомайская), ПС Плесецк, ПС Обозерская, ПС Савино, ПС Вельск, ПС Коноша, ПС Шангалы, ПС Заовражье, ПС Кизема, ПС Урдома (45 Шт.) в части 2го и 3го этапов				
Изм.	Кол.уч.	Лист	№ док.	Подп.	Дата	ПС 220 кВ Усинская. Принципиальные схемы ПА		Стадия	Лист	Листов
Разработал	Пашко				16.03.26			Р	20	
Проверил	Максюк				16.03.26	ОПУ. Шк. Р53а. Изменения в существующей схеме УПАСК ВЧ ВЛ 220 кВ Печора – Усинская с отпайкой на ПС 220 кВ Сыня				
Н. контр.	Проскурина				16.03.26					
ГИП	Ярополова				16.03.26					

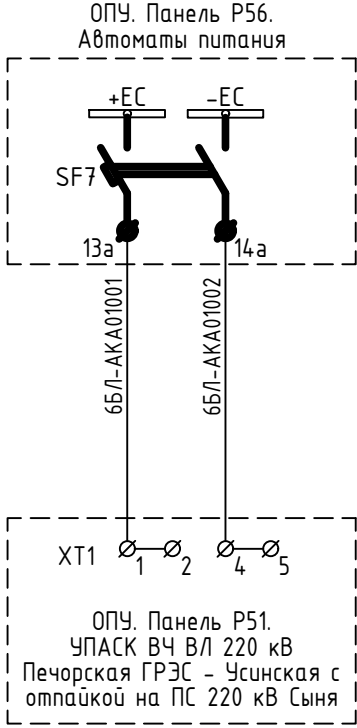

Питание цепей
УПАСК

Место установки	Обозначение на схеме	Наименование	Тип	Техническая характеристика	Количество	Примечание
ОПУ. Панель 56. Автоматы питания	SF7	Автоматический выключатель	OptiDin BM63-2C6-DC-УХЛ3		1	Уст. дополнит.
	13а-14а	Клеммы с ножевыми размыкателями	PTU 4-MT-P		2	Уст. дополнит.

Примечание:

Изменения по данному проекту показаны утолщенной линией.

						26-6020-2-УСН-022-ПА			
						Техпереворужение устройств РЗА, Замена ВЧ постов на ПС Сыктывкар, ПС Печора, ПС Северная, ПС Сыня, ПС Усинская, ПС Возейская, ПС Северный Возей, ПС Газлифт, ПС Воркута, ПС Инта, РП Первомайский (ПС Первомайская), ПС Плесецк, ПС Озерская, ПС Савино, ПС Вельск, ПС Коноша, ПС Шангалы, ПС Заовражье, ПС Кизема, ПС Урдома (45 шт.) в части 2го и 3го этапов			
Изм.	Кол.уч.	Лист	№ док.	Подп.	Дата	ПС 220 кВ Усинская. Принципиальные схемы ПА	Стадия	Лист	Листов
Разработал	Пашко				16.03.26		Р	21	
Проверил	Максюк				16.03.26				
Н. контр.	Проскурина				16.03.26	ОПУ. Панель Р56. Автоматы питания. Изменения в существующей схеме			
ГИП	Ярополова				16.03.26				

Согласовано					
				Взам. инв. №	
				Подп. и дата	
				Инв. № подл.	

Согласовано			
Взам. инв. №			
Подп. и дата			
Инв. № подл.			

Позиция	Наименование и техническая характеристика	Тип, марка, обозначение документа, опросного листа	Код продукции	Поставщик	Единица измерения	Количество	Масса единицы, кг	Примечание	20
1	2	3	4	5	6	7	8	9	
1	Оборудование								
1.1	ПРД по ВЧ на 32 команды ВЛ 220 кВ Печорская ГРЭС-Усинская с отпайкой на ПС 220 кВ Сыня	26-6020-2-УСН-271-ПА.1		ООО "Юнител Инжиниринг"	шт.	1	300		
2	Материалы								
2.1	Автоматический выключатель	OptiDin BM63-2C6-DC-УХЛ3		АО "КЭАЗ"	шт.	1	0,248	Панель Р56	
2.2	Клемма с ножевыми размыкателями	PTU 4-MT-P		ООО "СТЭЗ"	шт.	30	0,0143	Панели Р56, Р71	
2.3	Провод, цвет белый, 0,75 мм	ПуГВнг(А)-LS 1х0.75			м.	100	0,0126	Панели Р56, Р71	
2.4	Наконечник (20шт/упак)	НШВИ 0,75-08 белый			шт.	10	0,001	Панели Р56, Р71	
2.5	Переключатель	CS10-02.001FU9.01		Elkey	шт.	4	0,118	Панель Р71	
2.6	Реле промежуточное	РП-18/62		АО "ЧЭАЗ"	шт.	4	0,8	Панель Р71	
2.7	Реле промежуточное	РП-17/52		АО "ЧЭАЗ"	шт.	4	0,8	Панель Р71	

						26-6020-2-УСН-022-ПА.СО			
						Техпереворужение устройств РЗА, Замена ВЧ постов на ПС Сыктывкар, ПС Печора, ПС Северная, ПС Сыня, ПС Усинская, ПС Возейская, ПС Северный Возей, ПС Газлифт, ПС Воркута, ПС Инта, РП Первомайский (ПС Первомайская), ПС Плесецк, ПС Обозерская, ПС Савино, ПС Вельск, ПС Коноша, ПС Шангалы, ПС Заовражье, ПС Кизема, ПС Урдома (45 шт.)» в части 2го и 3го этапов			
Изм.	Кол.уч.	Лист	№ док.	Подп.	Дата	ПС 220 кВ Усинская. Принципиальные схемы ПА	Стадия	Лист	Листов
Разработал	Пашко				16.03.26		Р	1	
Проверил	Максюк				16.03.26				
Н. контр.	Проскурина				16.03.26	Спецификация оборудования, изделий и материалов			
ГИП	Ярополова				16.03.26				

Разрешение		Обозначение		26-6020-2-УСН-022-ПА изм.1			
607/26		Наименование объекта строительства		Техперевооружение устройств РЗА, замена ВЧ постов на ПС Сыктывкар, ПС Печора, ПС Северная, ПС Сыня, ПС Усинская, ПС Возейская, ПС Северный Возей, ПС Газлифт, ПС Воркута, ПС Инта, РП Первомайский (ПС Первомайская), ПС Плесецк, ПС Обозерская, ПС Савино, ПС Вельск, ПС Коноша, ПС Шангалы, ПС Заовражье, ПС Кизема, ПС Урдома (45 шт.) в части 2го и 3го этапов			
Изм.	Лист	Содержание изменения		Код	Примечание		
1	1-2, 5-8, 15, 20	Изменения внесены на основании письма филиала АО «СО ЕЭС» ОДУ Северо-Запада №ОЗ-621-III-19-1395 от 05.06.2026 г. Внесены корректировки в соответствии с замечаниями АО «СО ЕЭС» ОДУ Северо-Запада		3	(Зам)		
Изм.внес	Максюк		20.04.26	ООО «Юнител Инжиниринг»		Лист	Листов
Составил	Максюк		20.04.26				
ГИП	Ярополова		20.04.26				
Утв.	Ярополова		20.04.26				1